PRZEKRÓJ POPRZECZNY

1:50

WIDOK NA PRZYCZÓŁEK

WIDOK NA FILAR

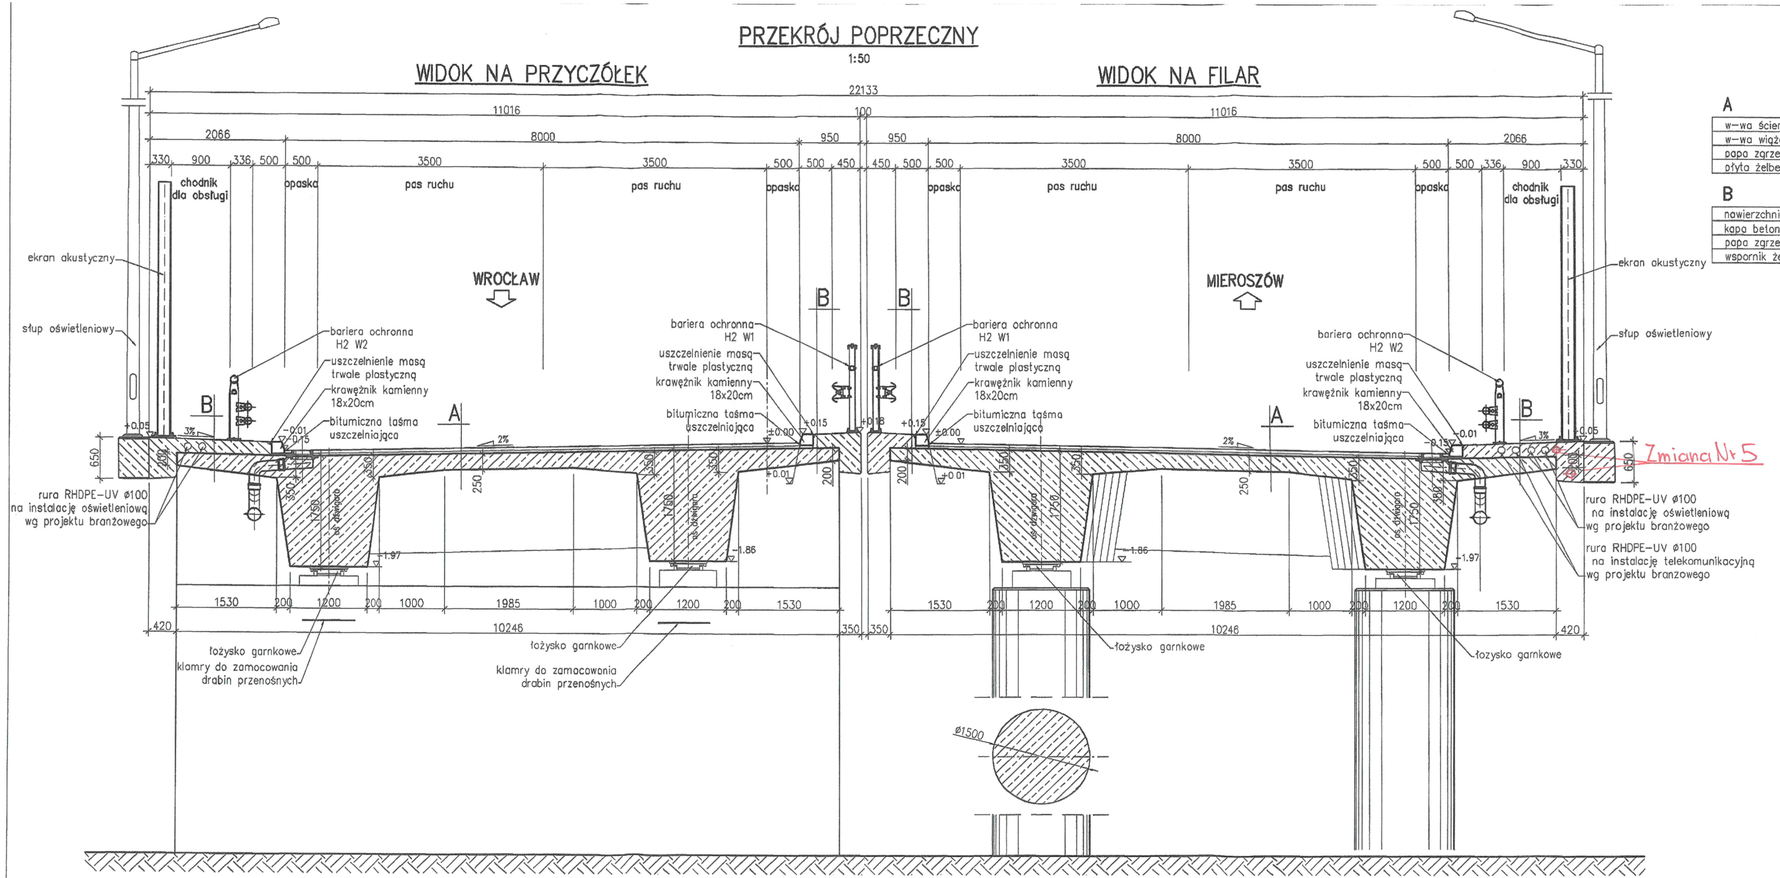

A

w-wa ścieralna SMA 4 cm
w-wa wiążąca asfalt twardolany 4cm
papa zgrzewalna 1 warstwa
płyta żelbetowa B60 (C50/60) 35/25cm

B

nawierzchnia z żywic epoksydowo-poliuretanowych 4mm
kapa betonowa B30 (C25/30) – 22 cm
papa zgrzewalna 2 warstwy
wspornik żelbetowy B60 (C50/60)

Element	DANE MATERIAŁOWE		
	Beton	Stal zbrojeniowa	Stal sprężająca
Ustrój nośny	B60 (C50/60)	BSt500S	19L0.6"
Filar	B40 (C35/45)	BSt500S	
Fundamenty, przyczółki	B35 (C30/37)	BSt500S	
Pale fundamentowe	B30 (C25/30)	BSt500S	
Płyty przejściowe	B35 (C30/37)	BSt500S	
Kapy chodnikowe	B30 (C25/30)	BSt500S	
Beton wyrównawczy	B15 (C12/15)		

DANE BUDOWLANE	
Rodzaj konstrukcji	sprężony o przekroju poprzecznym dwubelkowym pięcioprzęsłowy ciągły
Klasa obciążenia	klasa A wg PN-85/S-10030
Klasa drogi na obiekcie	klasa G
Klasa obciążenia MLC	150/100
Długość / szerokość	193.14/11.016 +168.52/11.016
Wysokość konstrukcyjna	1,97 m
Kąt skrzyżowania	57 deg
Prześwit pionowy (min)	skrajnia pod obiektem: drogowa 4,60 m, kolejowa typu C plesza 2,50 m

UWAGI:

Zmiany:

Nr 5 Zmiana ilości rur osłonowych kabli zasilających w kapach chodnikowych

ZMIANA NR 5 STANOWI NIEISTOTNE ODSTĘPSTWO OD PROJEKTU BUDOWLANEGO I NIE WYMAGA DECYZJI ZMIAN

GŁÓWNY INSPEKTOR NADZORU specjalności inżynieryjnej mostowej Tadeusz Trębowski

mgr inż. Włodzimierz Tarnowski Uprawnienia budowlane do projektowania i kierowania robotami budowlanymi w specjalności mostowej bez ograniczeń Nr ewidencyjny: 45/78/DIR Sędziszów inż. 410 Marszałów

DOKUMENTACJA POWYKONAWCZA

INWESTOR

GENERALNA DYREKCJA DRÓG KRAJOWYCH I AUTOSTRAD
53-139 WROCŁAW ul. Powstańców Śl. 186

GDDKiA

JEDNOSTKA PROJEKTOWA

TRAKT sp. z o.o. sp.k.
40-159 Katowice, ul. Jesionowa 15
tel: (0-32) 238-13-75, fax: (0-32) 220-70-04
trakt@trakt.pl

ZADANIE

Budowa obwodnicy m. Wałbrzych w ciągu drogi krajowej nr 35 od km 2+350 do km 8+250

NAZWA OPRACOWANIA

PROJEKT ARCHITEKTONICZNO-BUDOWLANY
CZĘŚĆ III/3 OBIEKT WD/Z/7 w km 7+318.82

TYTUŁ RYSUNKU

RYSUNKI OGÓLNE
PRZEKRÓJ POPRZECZNY

FUNKCJA	IMIĘ I NAZWISKO	BRANŻA/NUMER UPRAWNIEŃ	PODPIS
PROJEKTANT	mgr inż. Bogdan Burcek	mosty konstr.-bud. 109/88 BB	
SPRAWDZAJĄCY	mgr inż. Leszek Dąbrowski	mosty mostowa 89/84	
OPRACOWAŁ	mgr inż. Bartłomiej Mystek		

NR UMOWY	SKALA	DATA	STADIUM	BRANŻA	NR RYS.
GDDKiA D/181 88/PB/D/B-2/2005 (PN-209/10)	1:50	WRZESIEŃ 2010	PB	mostowa	OG.06/III-3-WD/Z/7-01