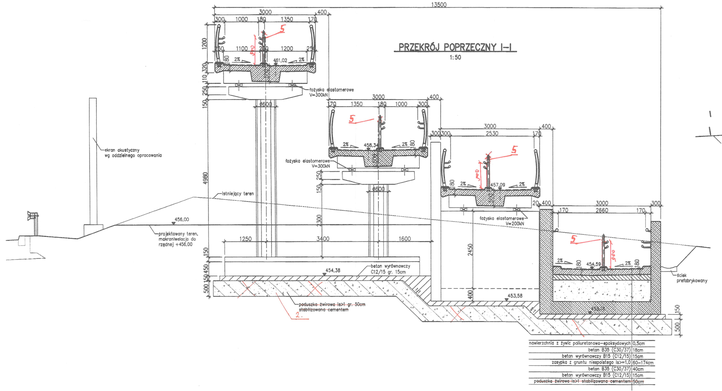
PRZEKRÓJ POPRZECZNY I–I
1:50
13500
3000
1000
1350
1350
450
1100
1200
2%
5
5
5