MUR W KM 0+200.00
1:50

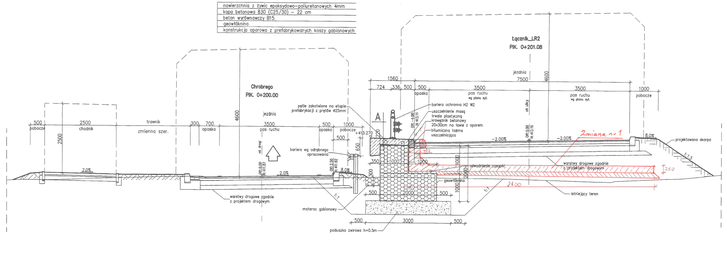
A
nawierzchnia z zwiś asfaltowo-poliuretanowych 4mm
kapa betonowa B30 (C25/30) – 22 cm
beton wyrównawczy B15
geowłóknina
konstrukcja oporowa z prefabrykowanych kostek gabionowych
Chrobrego
PK. 0+200.00
Łącznik_LR2
PK. 0+201.08
jezdnia
pas ruchu
chodnik
trawnik
zmiana szer.
opaska
pobocze
bariera ochronna H2 W2
wzmocnienie masy
trwała zbrojenia
przejście betonowej
ZKU60cm na taśmę z oporem
stalowa taśma uszczelniająca
pale zakotwione na stopie prefabrykacji z prętów Ø25mm
Zmiana nr 1
projektowana skarpa
wylewka drogowa zgodna z projektem drogowym
istniejący teren
obwodzenie zasypki
materac gabionowy
podsypka żwirowa h=0.5m
+2.00%
-2.00%
+414.220
+414.000
+411.500
+411.000
