KONSTRUKCJA OPOROWA

RZUT Z GÓRY

1:100

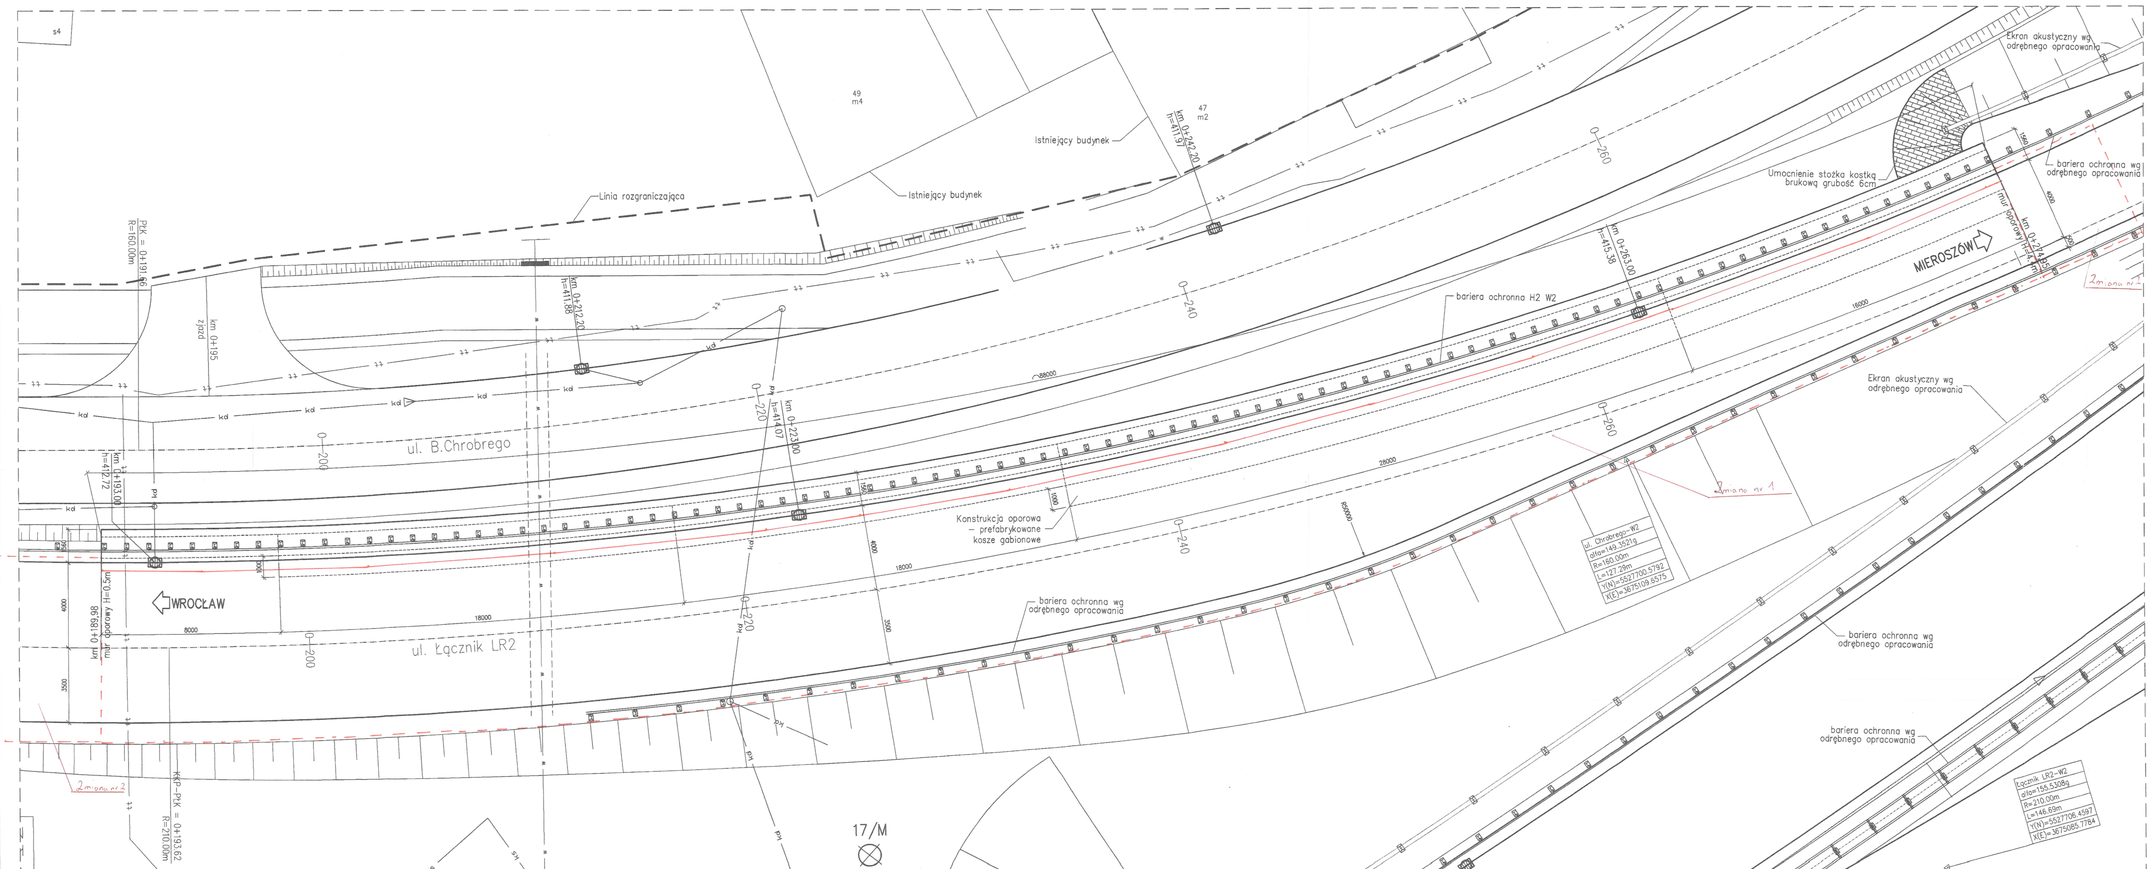

Element	DANE MATERIAŁOWE
Konstrukcja obiektu	materace i prefabrykowane kosze gabionowe

DANE BUDOWLANE	
Rodzaj konstrukcji	ściana oporowa
Klasa obciążenia	klasa A wg PN–85/S–10030
Klasa drogi na obiekcie	Z
Długość / szerokość	88.0m / 3.00m (1.00m)
Wysokość konstrukcyjna	1.00m–5.00m

UWAGI:

Zmiany:

Nr 1. Zmiana gabarytów kapy chodnikowej

Nr 2. Dodatkowe tła płyty przejściowe

ZMIANY 1, 2, STANOWIĄ NIEISTOTNE ODSTĘPSTWA OD PROJEKTU BUDOWLANEGO – WAŻNOŚCI DECYZJI 2010

GŁÓWNY INSPEKTOR NADZORU
specjalność inżynieryjna mostowa
Tadeusz Sosnowski

Wzór ind. W-0-01-01-01