RZUT Z GÓRY

1:100

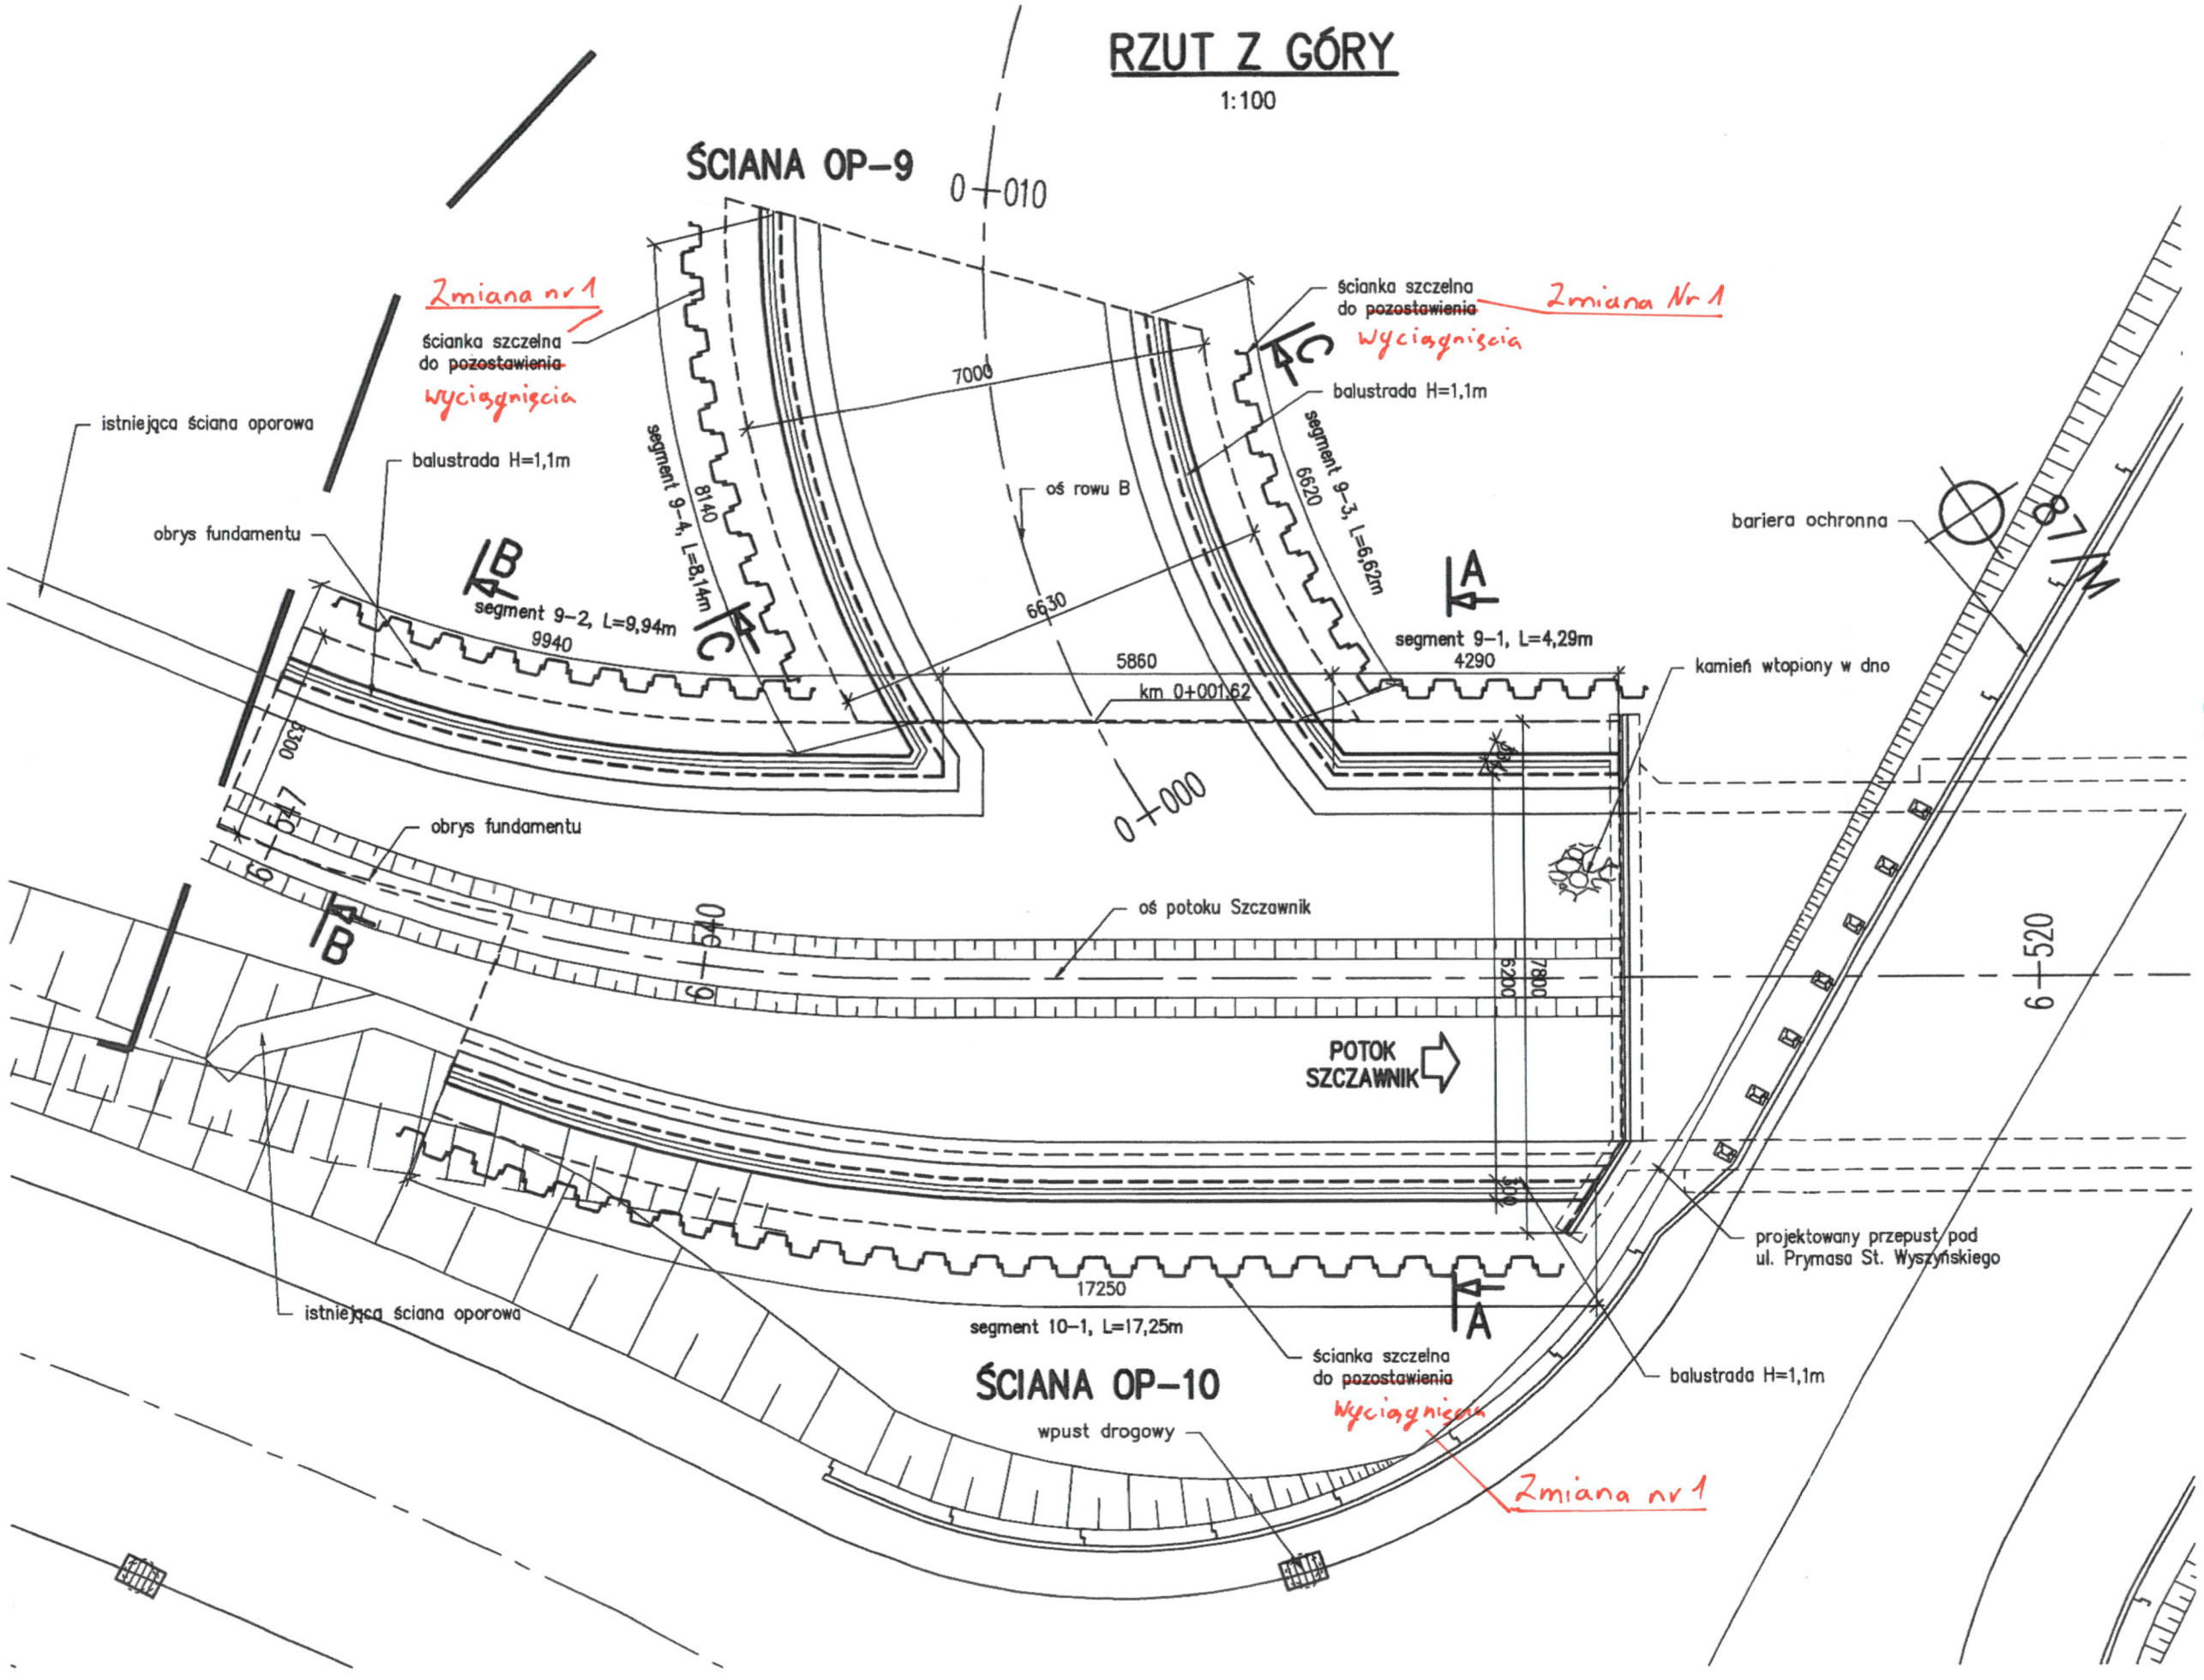

Element	DANE MATERIAŁOWE		
	Beton	Stal zbrojeniowa	Stal sprężająca
Konstrukcja	B35 (C30/37)	BSt500S	
Podlewka betonowa	B30 (C25/30)		
Beton wyrównawczy	B15 (C12/15)		

UWAGI:

Zmiany:

Nr 1. Zmiana ścianek szczelnych

ZMIANA A STANOWI NIEISTOTNE ODSTĄPIENIE OD PROJEKTU BUDOWLANEGO I WARUNKÓW DECYZJI ZRID

GŁÓWNY INSPEKTOR NADZORU
specjalności inżynieryjnej mostowej
Tadeusz Gołębiowski

mgr inż. Włodzimierz Lewowski
Uprawnienia budowlane do projektowania i kierowania robotami budowlanymi bez ograniczeń
Nr ewidencyjny 228/02/DJW
Sędziszów 50, 58-410 Marciszów

DOKUMENTACJA POWYKONAWCZA

INWESTOR
GENERALNA DYREKCJA DRÓG KRAJOWYCH I AUTOSTRAD
53-139 WROCŁAW ul. Powstańców Śl. 186
GDDKiA

JEDNOSTKA PROJEKTOWA
TRAKT. sp. z o.o. sp.k.
40-159 Katowice, ul. Jesionowa 15
tel: (0-32) 228-12-70, fax: (0-32) 220-70-04
trakt@trakt.pl

ZADANIE
Budowa obwodnicy m. Wałbrzych w ciągu drogi krajowej nr 35 od km 2+350 do km 8+250

NAZWA OPRACOWANIA
TOM III/6 Obiekty inżynierskie w ramach regulacji potoku Szczawnik
Ściany oporowe OP-9, OP-10

TYTUŁ RYSUNKU
RYSUNKI OGÓLNE
RZUT Z GÓRY

FUNKCJA	IMIĘ I NAZWISKO	BRANŻA/NUMER UPRAWNIEŃ	PODPIS
PROJEKTANT	mgr inż. Bogdan Burcek	mosty konstr.-bud. 109/98 BB	
SPRAWDZAJĄCY	mgr inż. Leszek Dąbrowski	mosty mostowa 89/84	
OPRACOWAŁ	mgr inż. Marcin Pacierz		

NR UMOWY	SKALA	DATA	STADIUM	BRANŻA	NR RYS.
GDDKiA O/KR 86/PN/II/R-2/2009 (PR-558/09)	1:100	WRZESIEŃ 2010	PB	MOSTOWA	OP.13/III-6-01