Kabel zasil oświetlenie typu YAKXS
relacji R 231-01 p.5 – złącze pomiarowe oświetlenia Z01.1

Kabel zasil sygnalizację typu YAKXS
relacji R 231-01 p.5 – złącze pomiarowe sygnalizacji ZS1.1

Szafa sterowania sygnalizacji

Złącze pomiarowe sygnalizacji typu ZK1+P (ZS1.1) zasilające sygnalizację – warunki przyłączenia nr 297b/2010 z dn. 26.08.2010r.

Złącze pomiarowe oświetlenia typu ZK1+2P (ZO1.1) zasilające oświetlenie – warunki przyłączenia nr 297a/2010 z dn. 26.08.2010r.

Szafa oświetlenia SO1.1 – oświetlenie trasy głównej – Wałbrzych

Szafa oświetlenia SO1.2 – oświetlenie trasy głównej – Szczawno Zdrój

ZMIANY:
NR 1 ZMIANA PRZEBIEGU OŚWIETLENIA POMIĘDZY LATARNIAMI L4/6/2-L4/6/3
NR 2 ZMIANA PRZEBIEGU OŚWIETLENIA NA RONDZIE
NR 3 ZMIANA PRZEBIEGU OŚWIETLENIA POMIĘDZY LATARNIAMI L7-L4/6/7
NR 4 ZMIANA PRZEBIEGU OŚWIETLENIA POMIĘDZY LATARNIĄ ISTNIEJĄCĄ A LATARNIĄ S6
NR 5 ZMIANA PRZEBIEGU OŚWIETLENIA POMIĘDZY LATARNIAMI L13-L110

ZMIANY 1-5 STANOWIĄ NIEISTOTNE ODSTĘPSTWA OD PROJEKTU BUDOWLANEGO I NIEPOWODUJĄ ZMIAN W DECYZJI ZRID

ul. Szczawieńska
Klasa drogi: Vp=60 km/h
Kategoria ruchu: KR4
Nawierzchnia: bitumiczna

ul. Długa L=80
długość=632.6500g
A1=
A2=
R=300.00m
L=5.29m
X(E)=367550.9170
Y(N)=5531833.9913

ul. Długa L=80
długość=203.2084g
A1=
A2=
R=500.00m
L=25.70m
X(E)=367497.4656
Y(N)=5531967.0998

Istn. złącze U0-130

Istn. R 231-01

Słupsk R 231-01

L=9m

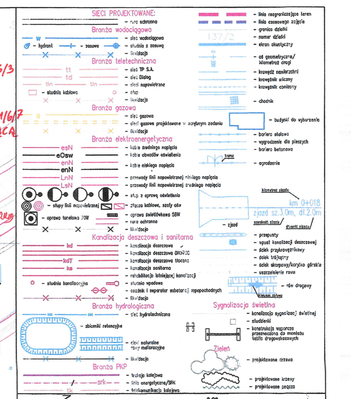

INWESTOR
GENERALNA DYREKCJA DRÓG KRAJOWYCH I AUTOSTRAD
Oddział we Wrocławiu
53-139 WROCŁAW ul. Powstańców Śl. 186

GDDKiA

JEDNOSTKA PROJEKTOWA

TRAKT. sp. z o.o. sp.k.
40-159 Katowice, ul. Jesionowa 15
tel: (0-32) 208-13-70, fax: (0-32) 206-20-04
trakt@trakt.pl

ZADANIE

Budowa obwodnicy m. Wałbrzych w ciągu drogi krajowej nr 35 od km 2+350 do km 8+250

NAZWA OPRACOWANIA

PROJEKT BUDOWLANY **DOKUMENTACJA**
TOM IV CZĘŚĆ IV/1 **POWYKONAWCZA**

TYTUŁ RYSUNKU

PLAN SYTUACYJNY
Oświetlenie z zasilaniem, ul. Szczawieńska, ul. Długa.

FUNKCJA	IMIĘ I NAZWISKO	BRANŻA/NUMER UPRAWNIEŃ		PODPIS
PROJEKTANT	mgr inż. Waldemar Sięczkowski	elektr.	nr upr. 803/01	
SPRAWDZAJĄCY	mgr inż. Henryk Barczyk	elektr.	nr upr. 343/72/kt	
OPRACOWAŁ	mgr inż. Bogusław Michalski	elektr.		

NR. UMOWY	SKALA	DATA	STADIUM	BRANŻA	NR RYS.
08/PN/05-2006 (PN-208/06)	1:500	WRZESIEŃ 2010	PB	elektroenergetyczna	2.02 /N-1-E-01