


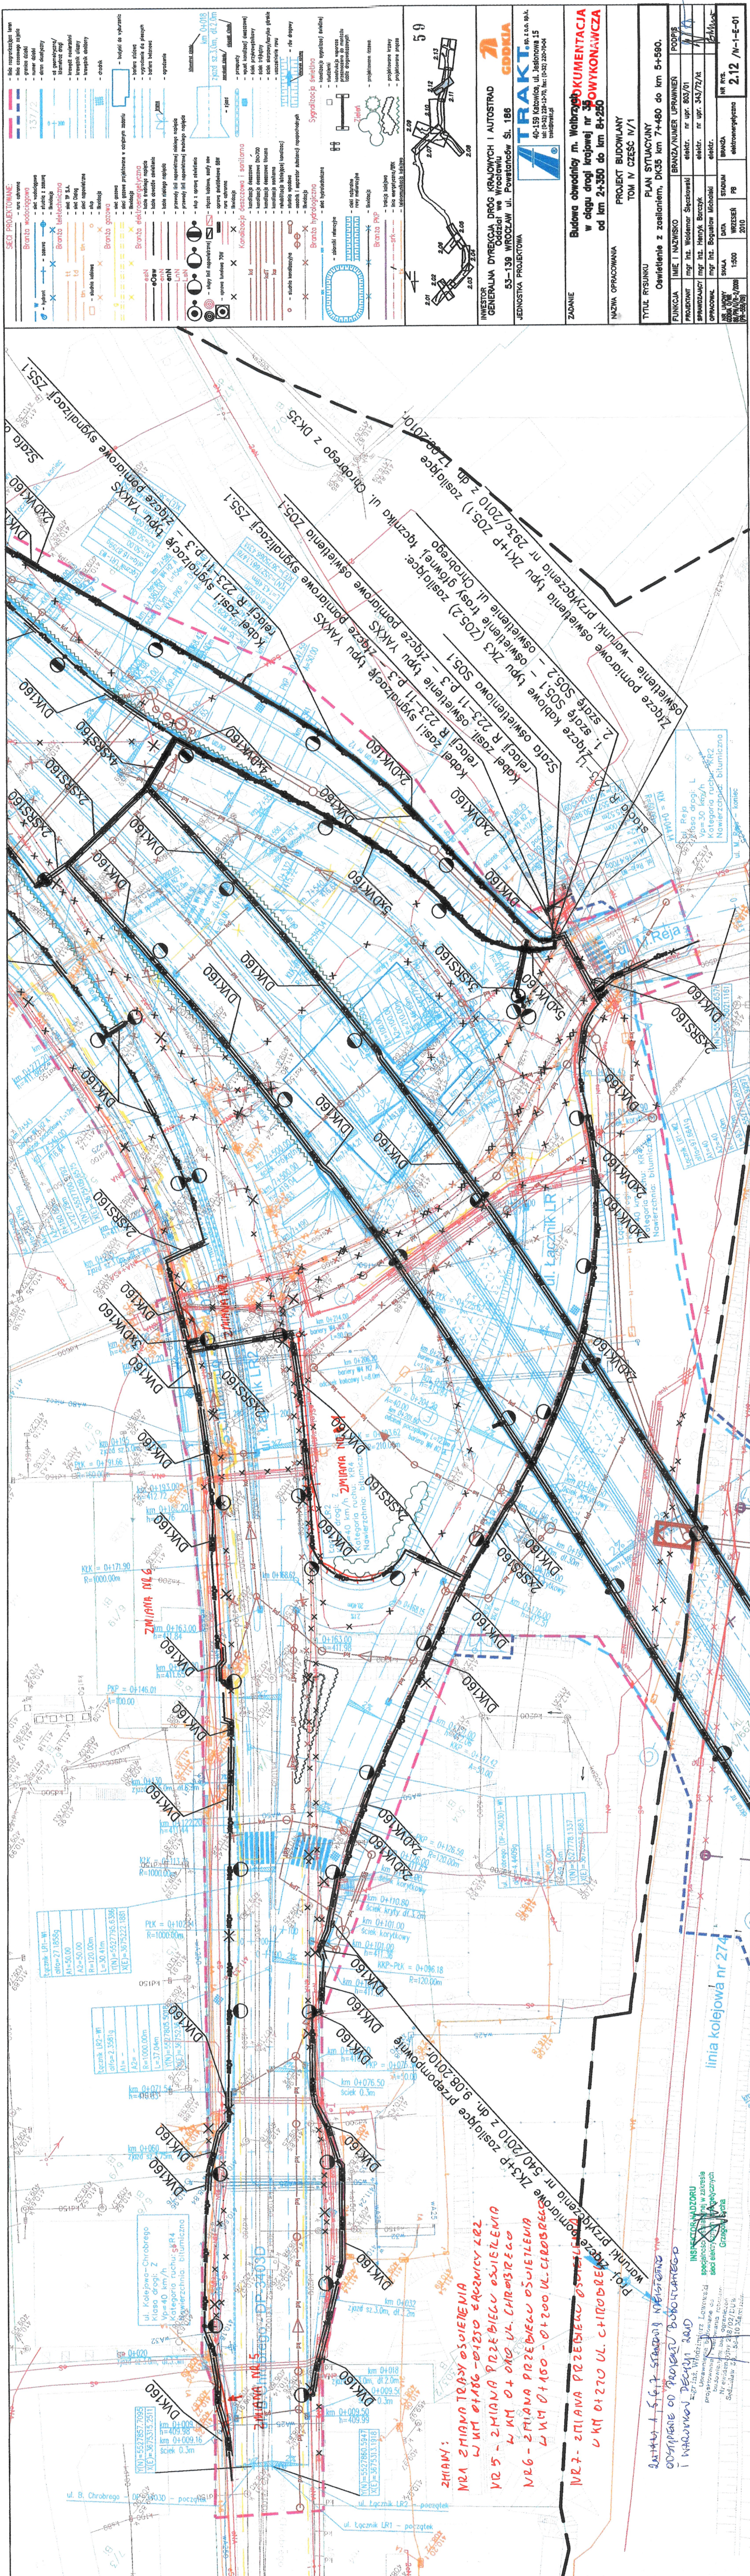

Tytuł rysunku		PLAN SITUACYJNY		Oświetlenie z zasilaniem, DK35 km 7+480 do km 5+590.	
WZNIKŁA	IMIE I NAZWISKO	BRANŻA/NUMER UPRAWNIENI		PODPIS	
POBUDOWA	mgr inż. Waldemar Szczytykowski	elektr. nr upr. 803/01			
REMONTOWANIE	mgr inż. Henryk Borczyk	elektr. nr upr. 343/72/kt			
PROJEKTOWANIE	mgr inż. Bogusław Michalski	elektr.			
