ZMIANA :

NR 6 : ZMIANA PRZEBIEGU TRASY KANALIZACJI TELETECHNICZNEJ ORANGE POMIĘDZY STUDNIAMI A42/a - A3/6

NR 7: ZMIANA PRZEBIEGU TRASY KANALIZACJI TELETECHNICZNEJ ~~ORANGE~~ DIALOG POMIĘDZY STUDNIAMI d42 - d46

NR 8: WYKONANIE DODATKOWEJ STUDNI K214

NR 9: REZYGNACJA Z PRZEBUDOWY NAPOWIETRZNEJ LINII TELETECHNICZNEJ


INSPEKTOR NADZORU
specjalność instalacyjna w zakresie sieci telekomunikacyjnych
Andrzej Ciesiak

mgr inż. Włodzimierz Jerzowski
Upoważnienie nr 1/2/2010 z dnia 02.02.2010 r. z późniejszymi zmianami
Na podstawie art. 29 ust. 2 pkt 3 Prawa Budowlanego
Nr ewidencyjny: 0012/02/DTW
Spełnia art. 29 ust. 3 Prawa Budowlanego

LEGENDA:

SIECI PROJEKTOWANE:
- nowe sytuowanie

Branża wodociągowa
- sieć wodociągowa
- studnia z zasuwą
- hydrant
- zasuwa
- ruroociąg

Branża teletechniczna
- sieć TP S.A.
- sieć Dialog S.A.
- sieć rozsyłu telewizji
- sieć TK Tp. S.A.
- studnia telefonowa
- słup
- kablociąg

Branża gazowa
- sieć gazowa
- kablociąg

Branża elektroenergetyczna
- kable brzeżące napięcia
- kable obwodów oświetlenia
- kable zasilające napięcia
- przewody PE napowietrzne/ziemne napięcia
- przewody PE napowietrzne/ziemne napięcia
- słupy PE napowietrzne
- słup z oprawą oświetlenia
- złącze kablowe PE
- kablociąg

Kanalizacja deszczowa i sanitarna
- kanalizacja deszczowa
- kanalizacja deszczowa Ø10/100
- kanalizacja deszczowa tłoczna
- kanalizacja sanitarna
- rurociąg lub kablociąg kanalizacji
- studnia rewizyjna
- studnia sanitarna
- zasuwa i separator substancji ropopochodnych
- kablociąg

Branża hydrologiczna
- sieć hydrotechniczna
- studnia
- zbiornik retencyjny
- rów
- kablociąg

- linia rozgraniczenia terenu
- linia rozwiązania zajęcia
- granica działki
- numer działki
- 137/2
- budynek do wyburzenia
- obręb ewidencyjny
- ciągi geometryczne/ identyczne drogi
- krawędź nawierzchni
- krawędź jezdni
- krawędź chodnika
- chodnik
- barierka stalowa
- wyznaczenie dla pieszych
- km 2+586 2010
- ciągi
- przepusty
- wlot rurociągu deszczowego
- rów drogowy
- kierunek spływu wody
- kanalizacja sanitarna przewiązana do montażu istniejącego

Sygnalizacja świetlna
- kanalizacja sygnalizacji świetlnej
- studzienki

1:1

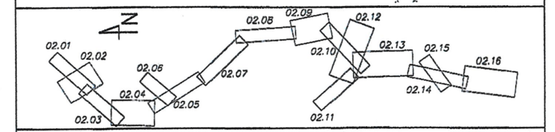

INWESTOR
GENERALNA DYREKCJA DRÓG KRAJOWYCH I AUTOSTRAD
53-139 WROCŁAW ul. Powstańców Śl. 186
GDDKiA

JEDNOSTKA PROJEKTOWA
TRAKT Sp. z o.o. Sp.k.
40-159 Katowice, ul. Jesionowa 15
tel: (0-32) 339-13-76, fax: (0-32) 339-70-64
trakt@trakt.pl

ZADANIE
Budowa obwodnicy m. Wałbrzych w ciągu drogi krajowej nr 35 od km 2+350 do km 8+250

DOKUMENTACJA POWYKONAWCZA

NAZWA OPRACOWANIA
PROJEKT BUDOWLANY
TOM V/1 PRZEBUDOWA SIECI TELEKOMUNIKACYJNEJ

TYTUŁ RYSUNKU
PLAN SYTUACYJNY – ARKUSZ 2

FUNKCJA	IMIĘ I NAZWISKO	BRANŻA/NUMER UPRAWNIEŃ	PODPIS
PROJEKTANT	mgr inż. Sławomir Kupiński	telekom. / 2075/00/U	
SPRAWDZAJĄCY	mgr inż. Grzegorz Zlejka	telekom. / DTT-TU/02337/02/U	
OPRACOWAŁ	mgr Artur Machnik		
OPRACOWAŁ	inż. Marek Wilgocki		

ZGODNOŚĆ Z PROJEKTEM	SKALA	DATA	STADIUM	BRANŻA	NR RYS.
TAK/NIE (PO ZMIANIE)	1:500	WRZESIEŃ 2010	PB	telekom.	2.02 /V-1-7-01