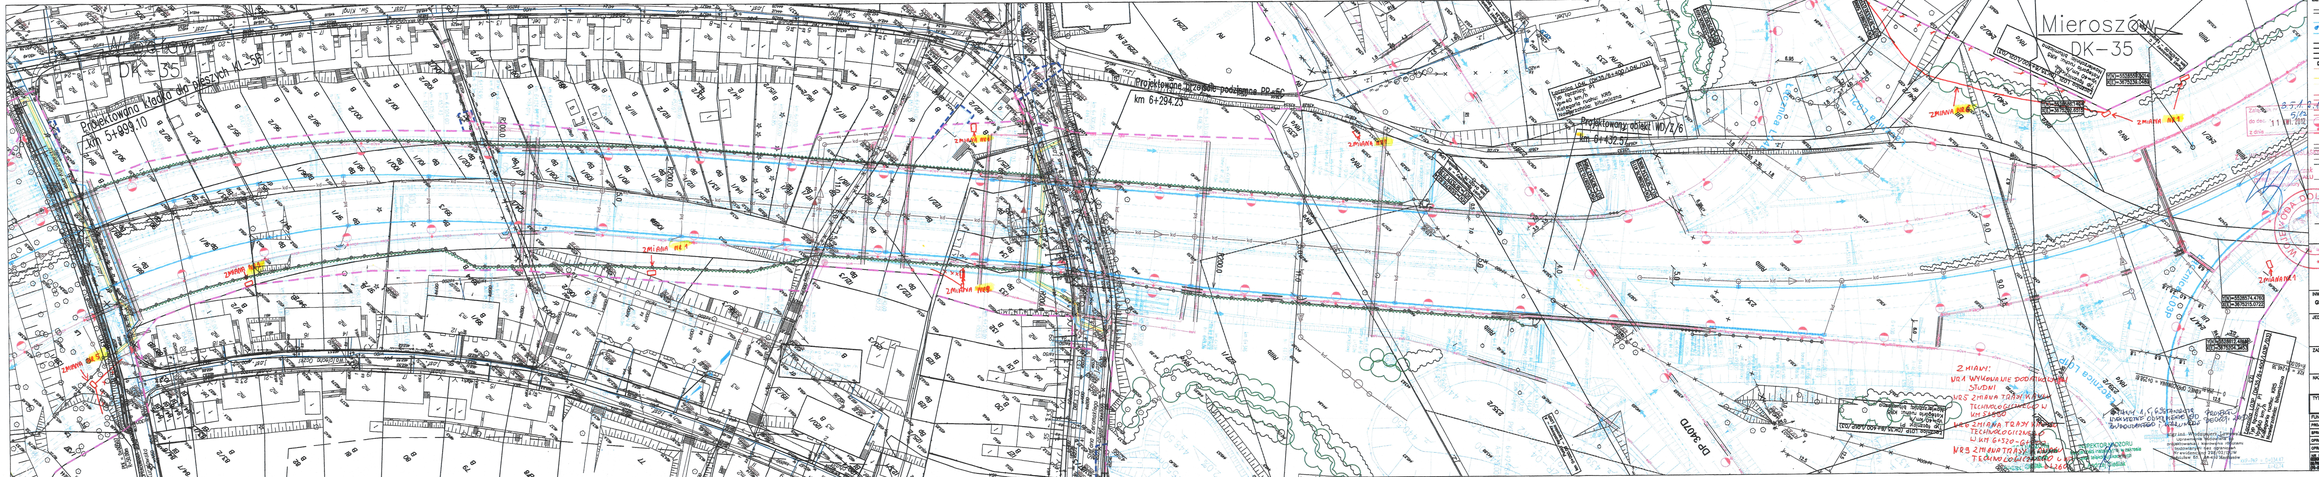
Mieroszów
DK-35
Wałbrzych
DK-35
km 6+294.23
Projektowany odcinek WD 2/6
km 6+432.54
ZMIANA NR 1
ZMIANA NR 2
ZMIANA NR 3
ZMIANA NR 4
DP 3070D
DK 35
LEGENDA:
SIEĆ PROJEKTOWANA:
Branża sanitarna
Branża teletechniczna
Branża energetyczna
Branża elektroenergetyczna
Kanalizacja deszczowa i sanitarna
Branża hydrotechniczna
INWESTOR
GENERALNA DYREKCJA DRÓG KRAJOWYCH I AUTOSTRAD
53-139 WROCŁAW ul. Powstańców Śl. 186
JEDNOSTKA PROJEKTOWA
TRAKT S.A.
40-139 Katowice ul. Jesionowa 18
tel. (0-32) 258-12-76, fax. (0-32) 258-24-94
katowice@
ZADANIE:
Budowa obwodnicy m. Wałbrzych
w ciągu drogi krajowej nr 35
od km 2+350 do km 8+250
DOKUMENTACJA
WYKONAWCZA
NAZWA OPRACOWANIA
PROJEKT BUDOWLANY
TOM V/1 PRZEROBIONA SIEĆ TELEKOMUNIKACYJNEJ
TYTUŁ RYSUNKU
PLAN SYTUACYJNY – ARKUSZ 10
FUNKCJA
NAZWISKO
BRANŻA/NUMER UPRAWNIEŃ
PODPIS
PROJEKTANT
mgr inż. Sławomir Kupiński
katowice/ / 3075/90/V
SPRAWDZAJĄCY
mgr inż. Grzegorz Ziobe
katowice/ / 0111-TLL/0233/7/02/V
OPINIUJĄCY
mgr inż. Artur Jabłoński
OPINIUJĄCY
inż. Marek Wigocki
SKALA
1:500
DATA
WRZESIEŃ 2010
STADIUM
PB
BRANŻA
telekom.
NR RYS.
2.10 /V-1-1-01-20
ZMIANY:
VR1 WPROWADZIĆ DODATKOWĄ STUDNĘ
VR2 ZMIANA TRASY KABLA TELEKOMUNIKACYJNEGO W UL. SAŁATOWEJ
VR3 ZMIANA TRASY KABLA TELEKOMUNIKACYJNEGO W UL. GÓRNOŚLĄSKIEJ
VR5 ZMIANA TRASY KABLA TELEKOMUNIKACYJNEGO W UL. WOLNOŚCI
PROJEKTOWANIE:
TRAKT S.A.
40-139 Katowice, ul. Jesionowa 18
tel. (0-32) 258-12-76, fax. (0-32) 258-24-94
katowice@trakt.com.pl
