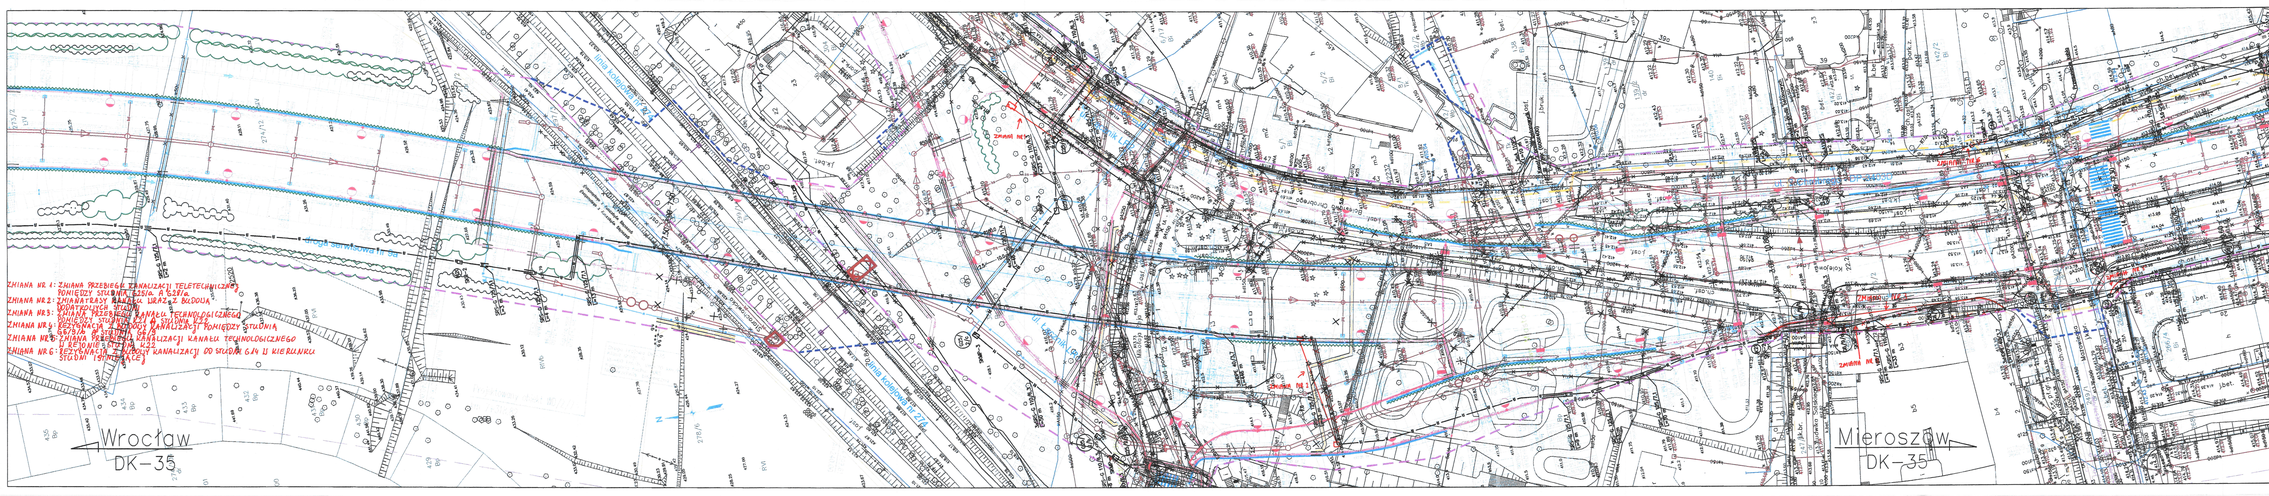
Wrocław
DK-35
DK-35
ZMIANA NR 1: ZMIANA PRZEBIEGU KANALIZACJI TELETECHNICZNEJ POMIĘDZY STUDNIĄ SK/TT/1 A SK/TT/4
LEGENDA:
SIECI PROJEKTOWANE:
Branża wodociągowa
Branża kanalizacyjna
Branża gazowa
Branża elektroenergetyczna
INSPEKTOR NADZORU
KONSTRUKCYJNO-BUDOWLANA
Andrzej Ciesielski
INWESTOR
GENERALNA DYREKCJA DRÓG KRAJOWYCH I AUTOSTRAD
Oddział w Wrocławiu
53-125 WROCŁAW ul. Powstańców Śl. 186
JEDNOSTKA PROJEKTOWA
TRAKT
43-139 Kotkowice, ul. Jesionowa 13
tel./fax 32 210 20 00, 32 210 20 04
ZADANIE
od km 2+350 do km 8+250
DOKUMENTACJA POWYKONAWCZA
RAZEM OPRACOWANIA
PROJEKT BUDOWLANY
TOM V/1 PRZEBUDOWA SIECI TELEKOMUNIKACYJNEJ
TYTUŁ RYSUNKU
PLAN SYTUACYJNY – ARKUSZ 14
FUNKCJA | NAZWISKO | BRANŻA/NUMER UPRAWNIEŃ | PODPIS
PROJEKTOWAŁ | mgr inż. Sławomir Kozłiński | telefon. 7 3075/00/V
SPRAWDZAŁ | mgr inż. Grzegorz Dubik | telefon. 7 077/u/3533/00/V
OPRACOWAŁ | mgr Artur Wasiluk
OPRACOWAŁ | mgr Marek Wypiski
SKALA 1:500
DATA WRZESIEŃ 2013
STADIUM PB
BRANŻA telekom.
NR RYS. 2.14