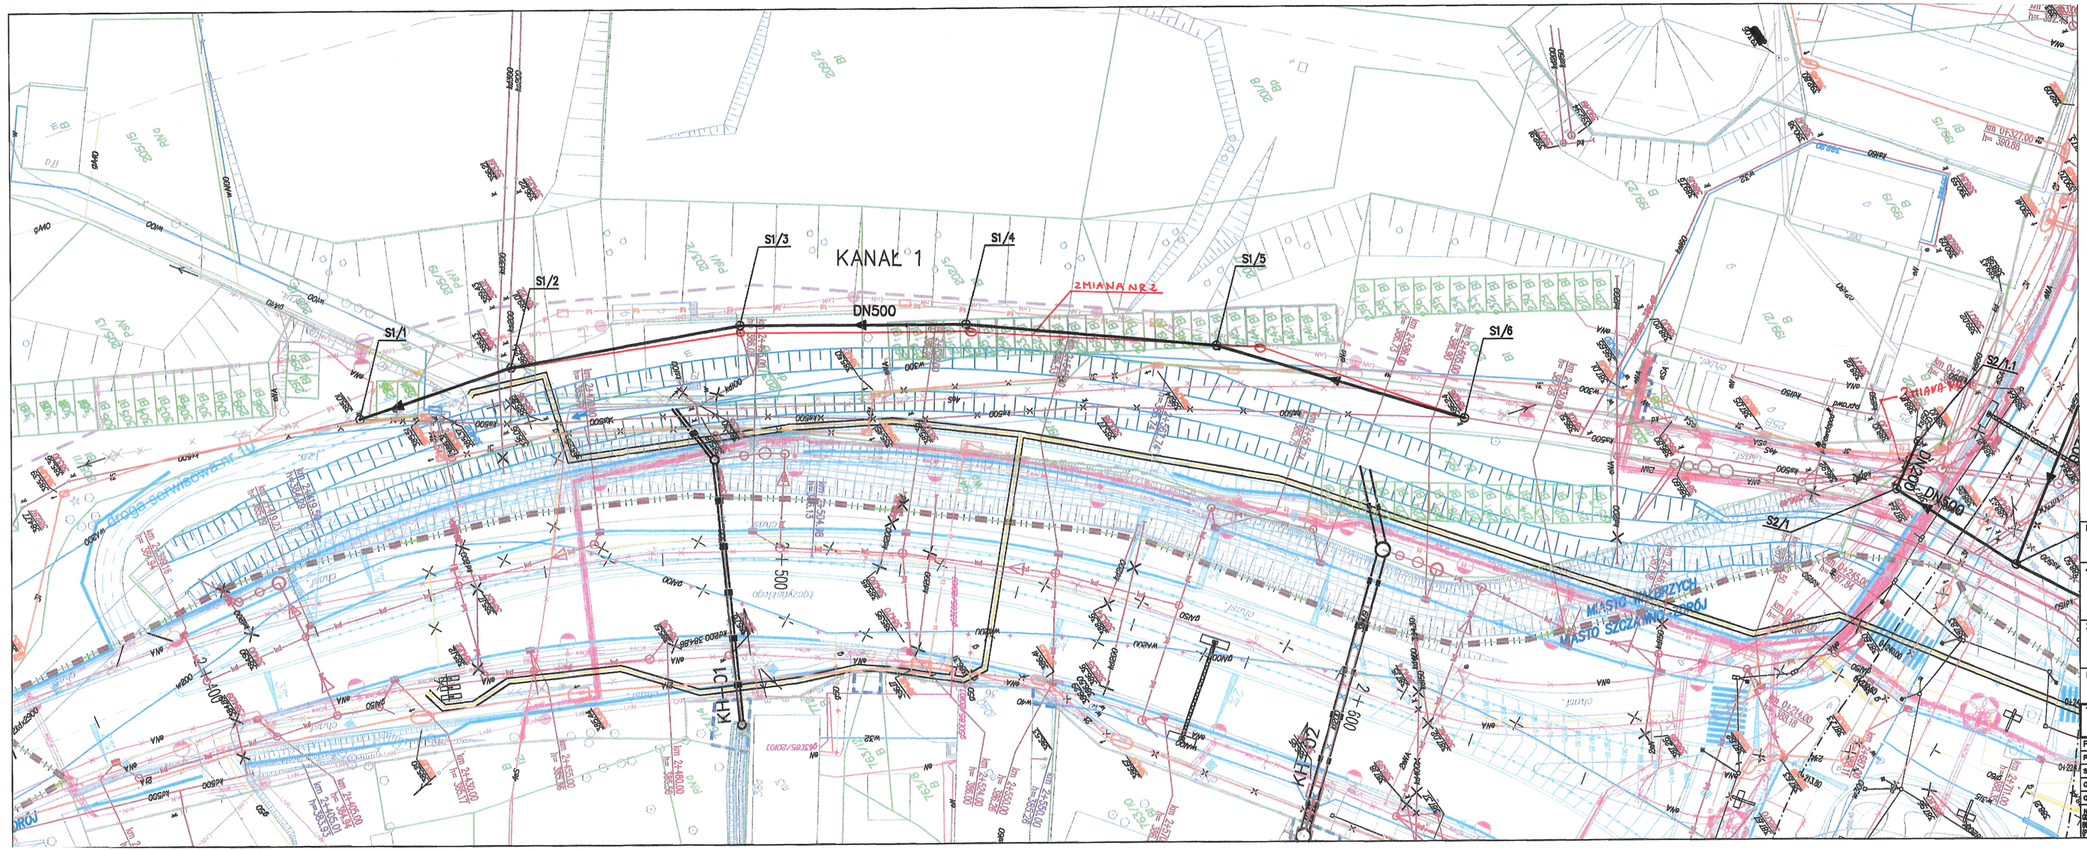

LEGENDA:

- linia rozgraniczająca teren
- linia czerwonego znaku
- granice działek
- 137/2 – numer działki

SIEĆ PROJEKTOWANA:

Kanalizacja sanitarna
- kanalizacja sanitarna
- rehabilitacja kanalizacji sanitarnej
- studnia kanalizacyjna
- likwidacja

Kanalizacja deszczowa
- kanalizacja deszczowa
- kanalizacja deszczowa DN700
- kanalizacja deszczowa kłucona
- kanalizacja deszczowa do renowacji
- studnia kanalizacyjna
- studnia wpustowa
- OS BP – osadnik i separator substancji ropopochodnych
- SK – studnia kontrolna
- osadnik i separator substancji ropopochodnych
- likwidacja

Branża telekomunikacyjna
- słup TP S.A.
- słup Zbiegu
- słupek rozpoznawczy
- złącze kablowe
- studnia kablowa
- likwidacja

Branża gazowa
- słup gazowy
- likwidacja

Branża elektroenergetyczna
- kabla średniego napięcia
- kabla stacyjnego oświetlenia
- kabla niskiego napięcia
- przewody linii napowietrznej niskiego napięcia
- przewody linii napowietrznej średniego napięcia
- stopy linii napowietrznej
- słup z sprzęgą oświetlenia
- złącze kablowe rki
- likwidacja

Branża wodociągowa
- hydrant
- zasuwa
- studnia z zasuwą Dn200
- likwidacja

Branża hydrotechniczna
- KH – słup hydrotechniczny
- zbiornik retencyjny
- skóć naturalny rzeczy małoretnego
- likwidacja
- rura odrzucona

2 MIANY:
VR2: 2 MIANA TRASY KANALIZACJI SANITARNEJ KS1 NA ODCINKU S1/2 – S1/6
VR4: REZYGNACJA Z BUDOWY ODCINKA KS2 S2/1 – S2/N.1
2 MIANA VR1
ZMIANY W STANOWISKU WŁAŚCIWEGO ORGANU PRZEZNACZONE DO ZGŁOSZENIA PRZAROBU ZAMIAST DECYZJI ZAM.
16

INWESTOR	mgr inż. Tomasz KULIŃSKI GENERALNA DYREKCJA DRÓG KRAJOWYCH I AUTOSTRAD 53-139 WROCŁAW ul. Powstańców Śl. 186 Jednostka Organizacyjna Generalnej Dyrekcji Dróg Krajowych i Autostrad o ograniczonej w zakresie zadań i kompetencji zdolności do czynności prawnych
JEDNOSTKA PROJEKTOWA	TRANSINS 40-159 Katowice, ul. Jesionowa 15 tel: (0-32) 220-12-70, fax: (0-32) 220-70-04 transins@ins.net.pl Biuro Projektowe Instytutu Transportu Samochodowego Wpisane do rejestru przedsiębiorców prowadzonego przez Sąd Rejonowy w Katowicach Wydział VIII Gospodarczy pod nr KRS 0000048567, NIP 6342461800, REGON 000018958
ZADANIE	Budowa obwodnicy m. Wałbrzych w ciągu drogi krajowej nr 35 od km 2+350 do km 8+250
NAZWA OPRACOWANIA	PROJEKT BUDOWLANY TOM VI CZĘŚĆ VI/3
	DOKUMENTACJA POWYKONAWCZA
TYTUŁ RYSUNKU	PLAN SYTUACYJNY KANAŁ 1

FUNKCJA	IMIE I NAZWISKO	BRANŻA/NUMER UPRAWNIEŃ	PODPIS
PROJEKTANT	inż. Barbara Taloga	wod-kan 833/82	
SPRAWDZAJĄCY	mgr inż. Maria Hanak	wod-kan 541/94	
OPRACOWAŁ	mgr inż. Katarzyna Mazur		
OPRACOWAŁ	Małgorzata Dziabała		

NR. UMOWY ZGODNA Z OIB 66/PN/01/S-2/2000 (PN-206/00)	SKALA 1:500	DATA WRZESIEŃ 2010	STADIUM PB	BRANŻA wod-kan	NR RYS. 2.01 /N-3-/KS-01