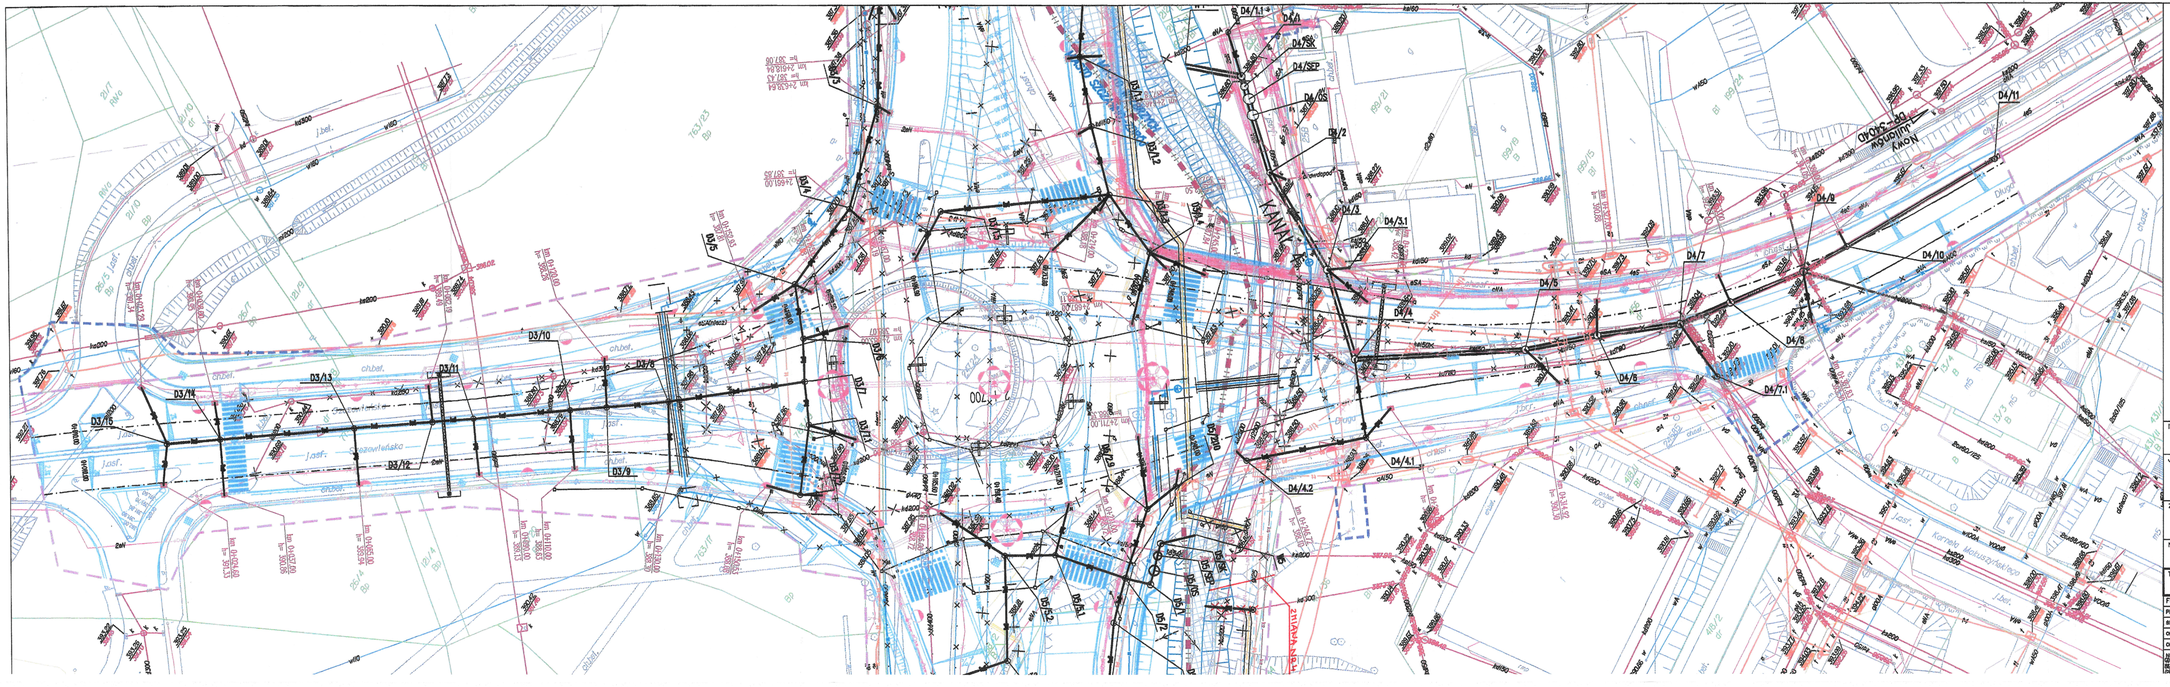

LEGENDA:

SIECI PROJEKTOWANE

Branża wodociągowa

Branża gazowa

Branża elektroenergetyczna

Konstrukcja systemu

Branża teletechniczna

2 ZMIANY:
WR4: ZMIANA PRZEBIEGU TRASY POTWIERDZAM W5B

ZMIANA NIE STANOWI NIEISTOTNEGO ODSTĘPSTWA OD PROJEKTU I NIE WPŁYWA NA BEZPIECZEŃSTWO

mgr inż. Tomasz KALINSKI
Uprawnienia budowlane do projektowania i kierowania robotami budowlanymi bez ograniczeń w specjalności inżynieryjnej drogowej
Uprawnienia budowlane do projektowania i kierowania robotami budowlanymi bez ograniczeń w specjalności instalacyjnej w zakresie sieci, instalacji i urządzeń cieplnych, wentylacyjnych i gazowych
nr ewid. MAZ/0116/POOK/11

21

INWESTOR
GENERALNA DYREKCJA DRÓG KRAJOWYCH I AUTOSTRAD
53-139 WROCŁAW ul. Powstańców Śl. 186

JEDNOSTKA PROJEKTOWA
TRAKT Sp. z o.o.
40-159 Katowice, ul. Jesionowa 15
tel. (0-32) 359-13-70, fax (0-32) 359-70-01
TRAKT@TRAKT.PL

ZADANIE
Budowa obwodnicy m. Wałbrzych
w ciągu drogi krajowej nr 35
od km 2+350 do km 8+250

NAZWA OPRACOWANIA
PROJEKT BUDOWLANY
TOM VI CZĘŚĆ VI/1 DOKUMENTACJA POWYKONAWCZA

TYTUŁ RYSUNKU
PLAN SYTUACYJNY
KANAŁ 3 cz.2, 4

| FUNKCJA | IMIĘ I NAZWISKO | BRANŻA/NUMER UPRAWNIEŃ | PODPIS |
|---|---|---|---|
| PROJEKTANT | inż. Barbara Talaga | wod-kan 633/82 | |
| SPRAWDZAJĄCY | mgr inż. Maria Hanak | wod-kan 641/94 | |
| OPRACOWAŁ | mgr inż. Katarzyna Mazur | | |
| OPRACOWAŁ | Małgorzata Dziobata | | |

| NR. UMOWY | SKALA | DATA | STADIUM | BRANŻA | NR RYS. |
|---|---|---|---|---|---|
| 0026/ZPU/2006/01/P/2006/01/2006 | 1:500 | WRZESIEŃ 2010 | PB | wod-kan | 2.02 /VI-1-KD-01 |