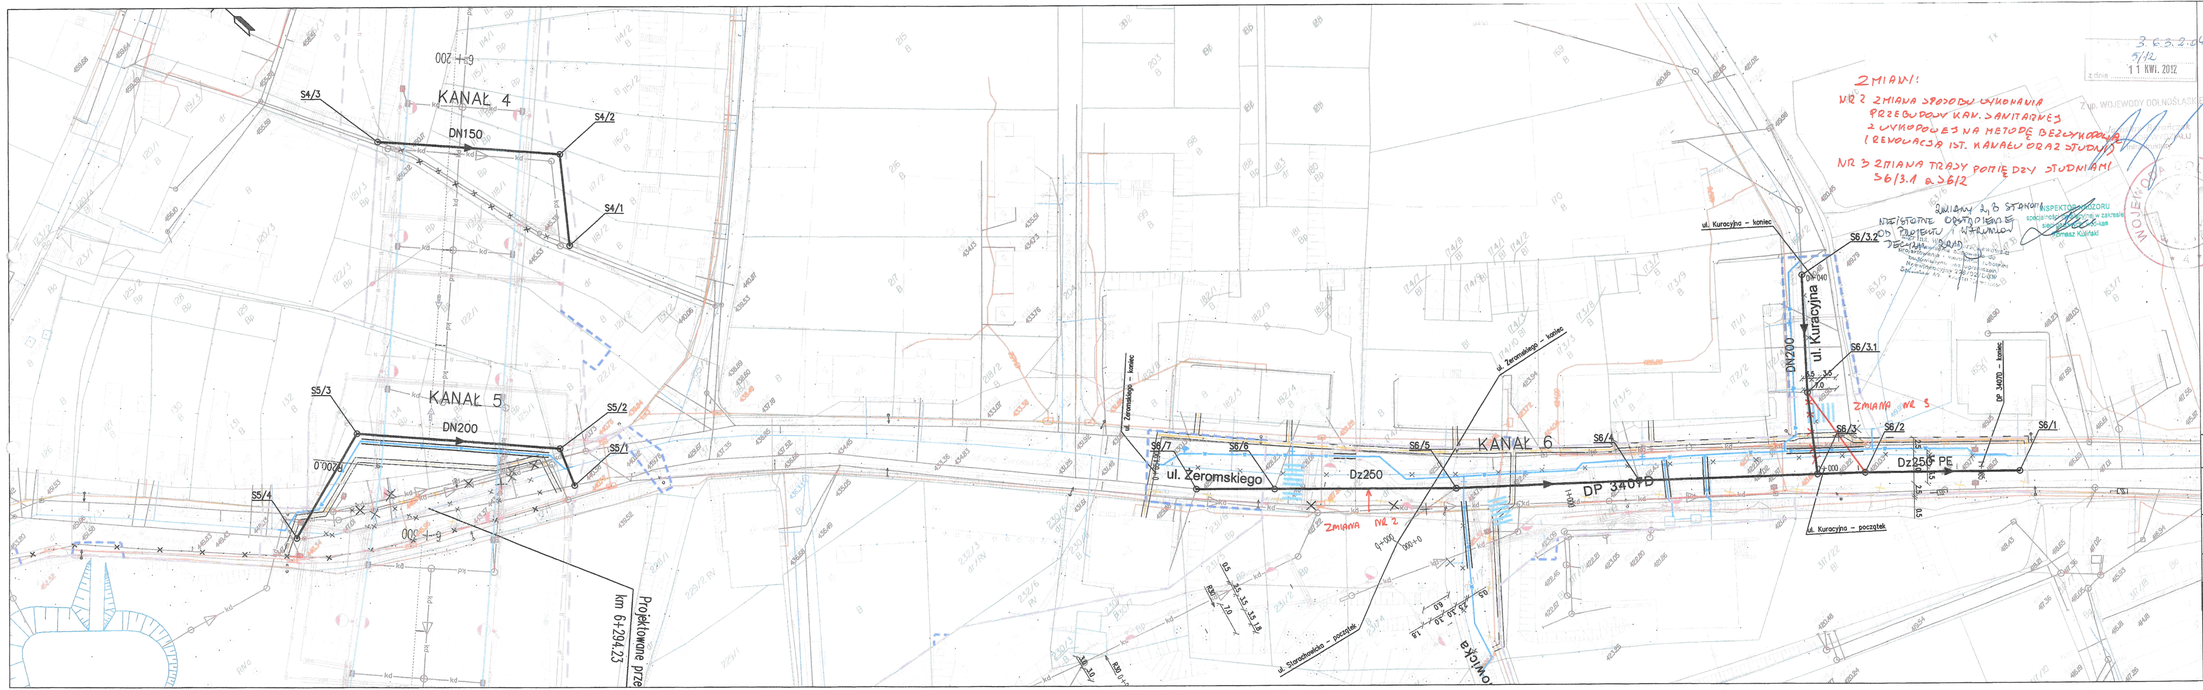

ZMIANY:

NR 2 ZMIANA SPOSOBU WYKONANIA PRZEBUDOWY KAN. SANITARNEJ Z WYKOPOWEJ NA METODĘ BEZWYKOPOWĄ (RENOWACJA IST. KANAŁU ORAZ STUDNI)

NR 3 ZMIANA TRASY POMIĘDZY STUDNIAMI S6/3.1 a S6/2


3 E 3.2.04
9/12
11 KWI. 2012

ZWP. WOJEWÓDZTWO DOLNOŚLĄSKIE

WOJEWÓDZKI INSPEKTORAT NADZORU BUDOWLANEGO

LEGENDA:

- linia rozgraniczenia terenu
- linia rozgraniczenia pasa drogowego
- granica działki
- numer działki

137/2

Przykłady sieci i urządzeń:

- kanalizacja sanitarna
- rurociągi kanalizacji sanitarnej
- studnia kanalizacyjna
- lokalizacja
- kanalizacja deszczowa
- kanalizacja deszczowa Dn200
- kanalizacja deszczowa Dn150
- kanalizacja deszczowa do zamocowania
- studnia i separator substancji ropopochodnych
- studnia kontrolna
- studnia i separator substancji ropopochodnych
- lokalizacja
- słup SP S.A.
- słup Telekomunikacji
- słup oświetlenia
- studnia telefonowa
- lokalizacja
- gaz ziemny
- lokalizacja
- napięcie nadziemnego napięcia
- kablowe elementów elektrycznych
- kablowe elektrycznego napięcia
- przewody linii napowietrznej niskiego napięcia
- przewody linii napowietrznej średniego napięcia
- słupy linii napowietrznej
- złącza kablowe cieplnej
- lokalizacja
- ciepłownicze
- studnia z zasuwą Dn250
- lokalizacja
- sieć teletechniczna
- dalekiej telewizyjnej
- ciągi nadziemne rzeczy wodociągowego
- lokalizacja
- rzeczy ochronnej

INWESTOR	GENERALNA DYREKCJA DRÓG KRAJOWYCH I AUTOSTRAD 53–139 WROCŁAW ul. Powstańców Śl. 186
JEDNOSTKA PROJEKTOWA	TRAKT. sp. z o.o. sp.k. 40-159 Katowice, ul. Jesionowa 15 tel: (0-32) 228-13-70, fax: (0-32) 251-70-04 trakt@trakt.pl
ZADANIE	Budowa obwodnicy m. Wałbrzych w ciągu drogi krajowej nr 35 od km 2+350 do km 8+250
NAZWA OPRACOWANIA	PROJEKT BUDOWLANY DOKUMENTACJA TOM VI CZĘŚĆ W/3 POWYKONAWCZA
TYTUŁ RYSUNKU	PLAN SYTUACYJNY KANAŁ 4, 5, 6

FUNKCJA	IMIĘ I NAZWISKO	BRANŻA/NUMER UPRAWNIEŃ	PODPIS
PROJEKTANT	inż. Barbara Talaga	wod–kan 833/82	
SPRAWDZAJĄCY	mgr inż. Maria Hanak	wod–kan 541/94	
OPRACOWAŁ	mgr inż. Katarzyna Mazur		

NR UMOWY	SKALA	DATA	STADIUM	BRANŻA	NR RYS.
02/06 (06/06/D/2006) (09–08/08)	1:500	WRZESIEŃ 2010	PB	wod–kan	2.04/W–3–KS–01