Załącznik nr 3.6.2.05
do dec. 5/12
z dnia 11 KWI. 2012

ZMIANY:
NR 2 ZMIANA PRZEBIEGU WODOCIĄGU W 8

LEGENDA:

- linia rozgraniczająca teren
- linia zasięgowego zajęcia
- granice działek
- numer działki

137/2





















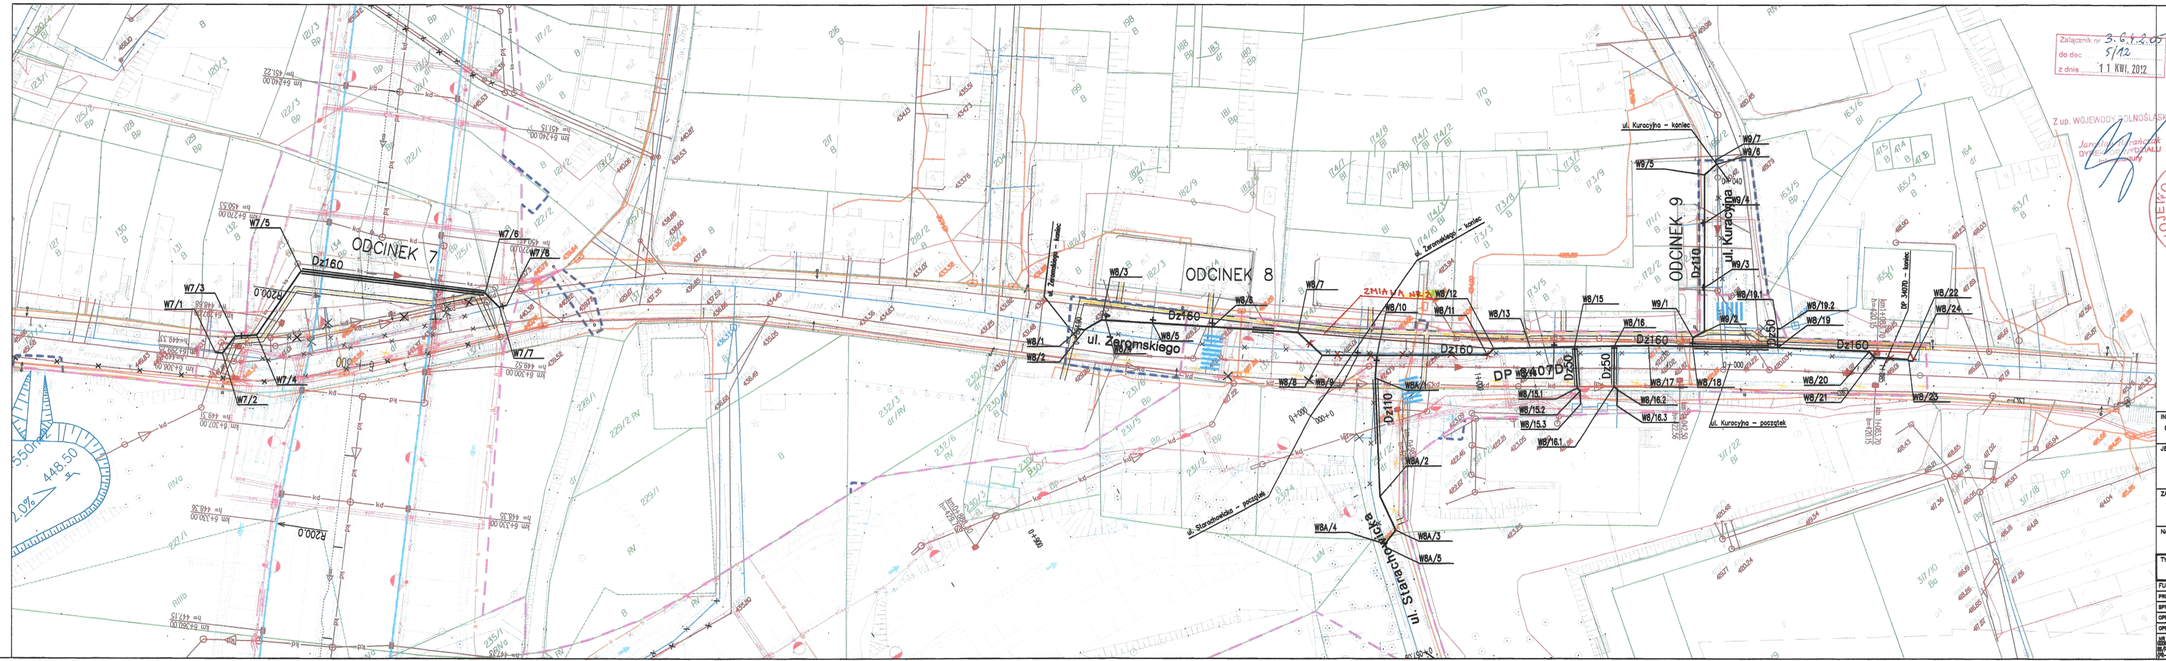

INWESTOR
GENERALNA DYREKCJA DRÓG KRAJOWYCH I AUTOSTRAD
53-139 WROCŁAW ul. Powstańców Śl. 186
GDDKiA

JEDNOSTKA PROJEKTOWA
TRAKT sp. z o.o. sp.k.
40-159 Katowice, ul. Jesiionowa 15
tel: (0-32) 220-12-70, fax: (0-32) 220-70-04
trakt@trakt.pl

ZADANIE
Budowa obwodnicy m. Wałbrzych w ciągu drogi krajowej nr 35 od km 2+350 do km 8+250

NAZWA OPRACOWANIA
PROJEKT BUDOWLANY
TOM VI CZĘŚĆ VI/4
DOKUMENTACJA POWYKONAWCZA

TYTUŁ RYSUNKU
PLAN SYTUACYJNY
ODCINEK 7, 8, 9

FUNKCJA	IMIĘ I NAZWISKO	BRANŻA/NUMER UPRAWNIEŃ	PODPIS
PROJEKTANT	inż. Barbara Telega	wod-kan B33/82	
SPRAWDZAJĄCY	mgr inż. Marta Mendel	wod-kan B41/84	
OPRACOWAŁ	mgr inż. Katarzyna Mazur		
OPRACOWAŁ	Małgorzata Dziobata		

NR UPR. UWCZYNNIENIA	SKALA	DATA	STADIUM	BRANŻA	NR RYS.
DR/BR/120-2/2008 DR-280/09	1:500	WRZESIEŃ 2010	PB	wod-kan	2.05/VI-4-B-01