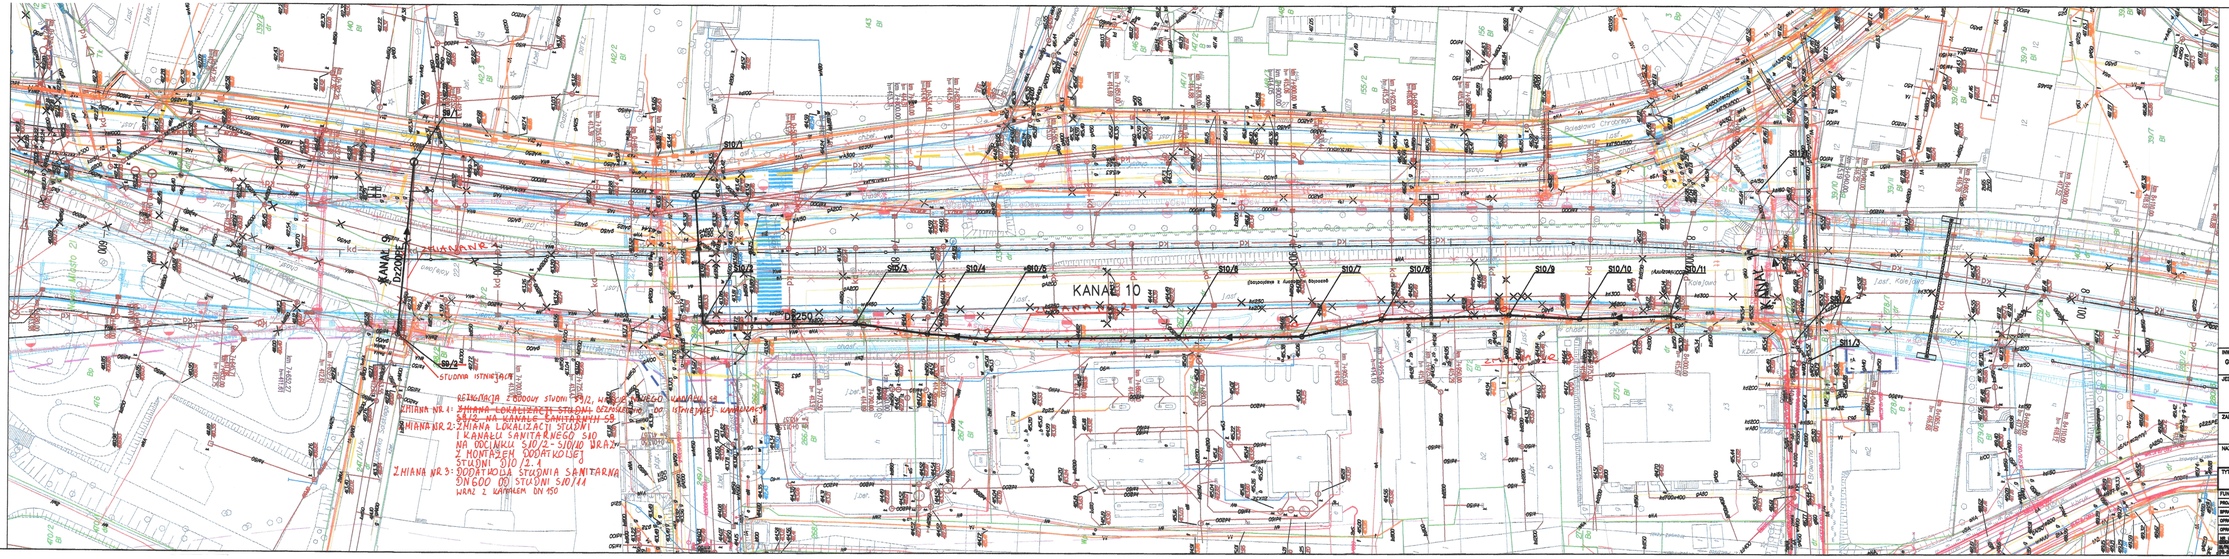

LEGENDA:

- linia rozgraniczenia terenu
- linia zasięgu wykopu
- granice działek
- numer działki

137/2

SIEĆ PROJEKTOWANA:

Kanalizacja sanitarna:

- kanalizacja ciśnieniowa
- kanalizacja grawitacyjna (rurociąg)
- studnia rozbiorcza
- studnia
- studnia

Kanalizacja deszczowa:

- kanalizacja deszczowa
- kanalizacja deszczowa DN150
- kanalizacja deszczowa Ø=mm
- kanalizacja deszczowa (rurociąg)
- studnia i separator zabudowy separatorowych
- studnia betonowa
- studnia i separator zabudowy separatorowych
- studnia

Sieć telekomunikacyjna:

- sieć TP S.A.
- sieć światłowodowa
- sieć miejska
- studnia telefoniczna
- studnia

Sieć gazowa:

- sieć gazowa
- studnia

Sieć wodociągowa:

- sieć wodociągowa
- zasuwa wodociągowa
- studnia wodociągowa
- przewody SM (opwodzenie) średnica wodociągu
- przewody SM (opwodzenie) średnica wodociągu
- stopień w sprawy wodociągowej
- zasuwa wodociągowa
- studnia i zasuwa, hydrant
- studnia

Sieć kanalizacyjna:

- sieć wodociągowa
- studnia i zasuwa, hydrant
- studnia

Sieć hydroenergetyczna:

- sieć hydroenergetyczna
- studnia rozbiorcza

- sieć cieplnej
- rury wodociągowe
- studnia
- zasuwa wodociągowa

INSPEKTOR NADZORU
mgr inż. Tomasz Kubiak
upr. nr MAZ/0017/POOB/08

INWESTOR	GENERALNA DYREKCJA DRÓG KRAJOWYCH I AUTOSTRAD ODDZIAŁ WROCŁAW 53-139 WROCŁAW ul. Powstańców Śl. 165
JEDNOSTKA PROJEKTOWA	TRAKT. Spółka z o.o. Spółka Jawna 40-189 Katowice, ul. Jesionowa 15 tel. (0-32) 339-53-70, fax: (0-32) 339-70-90 www.trakt.pl
ZADANIE	Budowa obwodnicy m. Wałbrzych w ciągu drogi krajowej nr 35 od km 2+350 do km 8+250
NAZWA OPRACOWANIA	PROJEKT BUDOWLANY DOKUMENTACJA TOM VI CZĘŚĆ VI/3 POWYKONAWCZA
TYTUŁ RYSUNKU	PLAN SYTUACYJNY KANAŁ 9, 10, 11

FUNKCJA	IMIĘ I NAZWISKO	BRANŻA/NUMER UPRAWNIEŃ	PODPIS
PROJEKTANT	Inż. Barbara Tobiego	wod-kan 833/82	
SPRAWDZAJĄCY	mgr inż. Maria Hanak	wod-kan 84/84	
OPRACOWAŁ	mgr inż. Katarzyna Matzur		
OPRACOWAŁ	Małgorzata Dobiała		

SKALA	DATA	STADIUM	BRANŻA	NR RYS.
1:500	WRZESIEŃ 2010	PB	wod-kan	2.07 MAŁ-KS-01

NR. PROJ.	DATA	PODPIS
25-09/10	1.09.2010	