ZMIANY:
NR 2 DODATKOWY WPUST NA KANALE A3 OD STUDNI D A3/12 STRONA PRAWA
NR 4 DODATKOWE ODWODNIENIE WLADPI KL-5B
NR 5 ZMIANA TRASY KANALIZACJI DESZCZOWEJ D A3B
NR 6 ZMIANA TRASY KANALIZACJI DESZCZOWEJ D A5 NA ODCINKU D A3/4 - D A3/12 ORAZ WYKONANIE DWÓCH DODATKOWYCH WPUSTÓW
NR 7 ZMIANA LOKALIZACJI WPUSTU OD STUDNI D A3/5
NR 8 WYKONANIE DODATKOWEJ STUDNI WPADOWEJ NA KANALE A6
NR 9 ZMIANA TRASY KANALIZACJI DESZCZOWEJ NA KANALE D A2

ZMIANY 3-9 STANOWIĄ NIEISTOTNE ODSTĘPSTWO OD PROJEKTU ZATWIERDZONEGO I OBOWIĄZUJĄCEGO PRZEZ 2012

mgr inż. Włodzimierz Lewowicki
uprawnienia budowlane do projektowania i kierowania robotami budowlanymi w specjalności drogowej
Nr uprawnienia: 236/72/Dr/78
Decyzja KS. 58-410 Marciszów

INSPEKTOR NADZORU
IGNACY KUŚNIAK

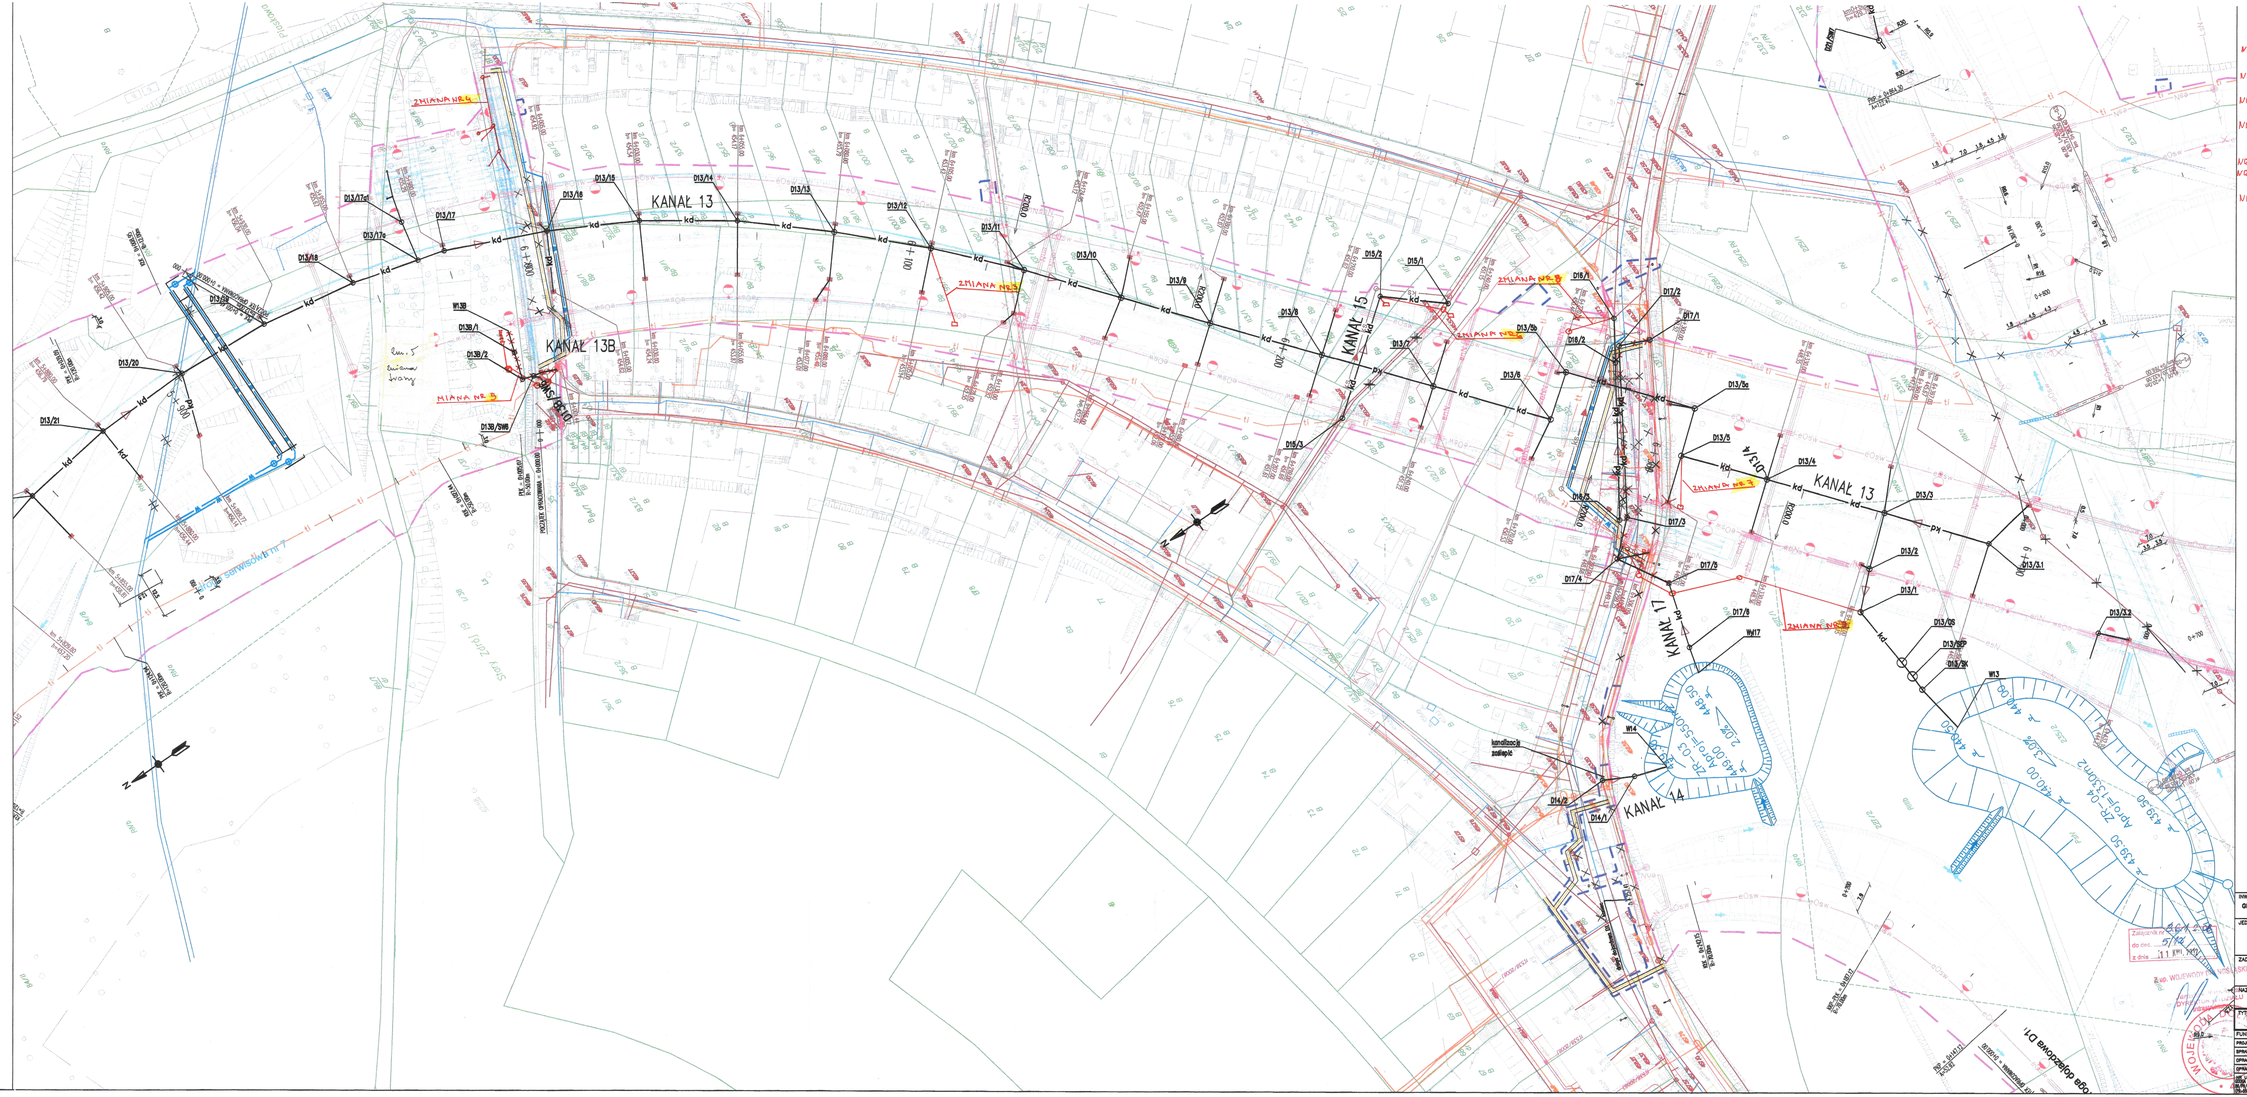


LEGENDA:

- istniejąca
- projektowana
- nie wyprowadzona lewa
- nie wyprowadzona prawa
- przepust stożkowy
- rurociąg ażurowy

SIEĆ PROJEKTOWANA

Kanalizacja deszczowa

- kanalizacja deszczowa
- kanalizacja deszczowa DN150
- kanalizacja deszczowa DN200
- kanalizacja deszczowa DN (w tłoczce)
- studnia kanalizacyjna
- studnia rozdzielcza
- studnia rozprowadzająca
- wpust / separator substancji ropopochodnych
- studnia terenowa
- wpust / separator substancji ropopochodnych
- kanalizacja

Branża wodociągowa

- zasuwa wodociągowa
- hydrant
- studnia z zasuwą Dn200
- zasuwa
- kanalizacja










