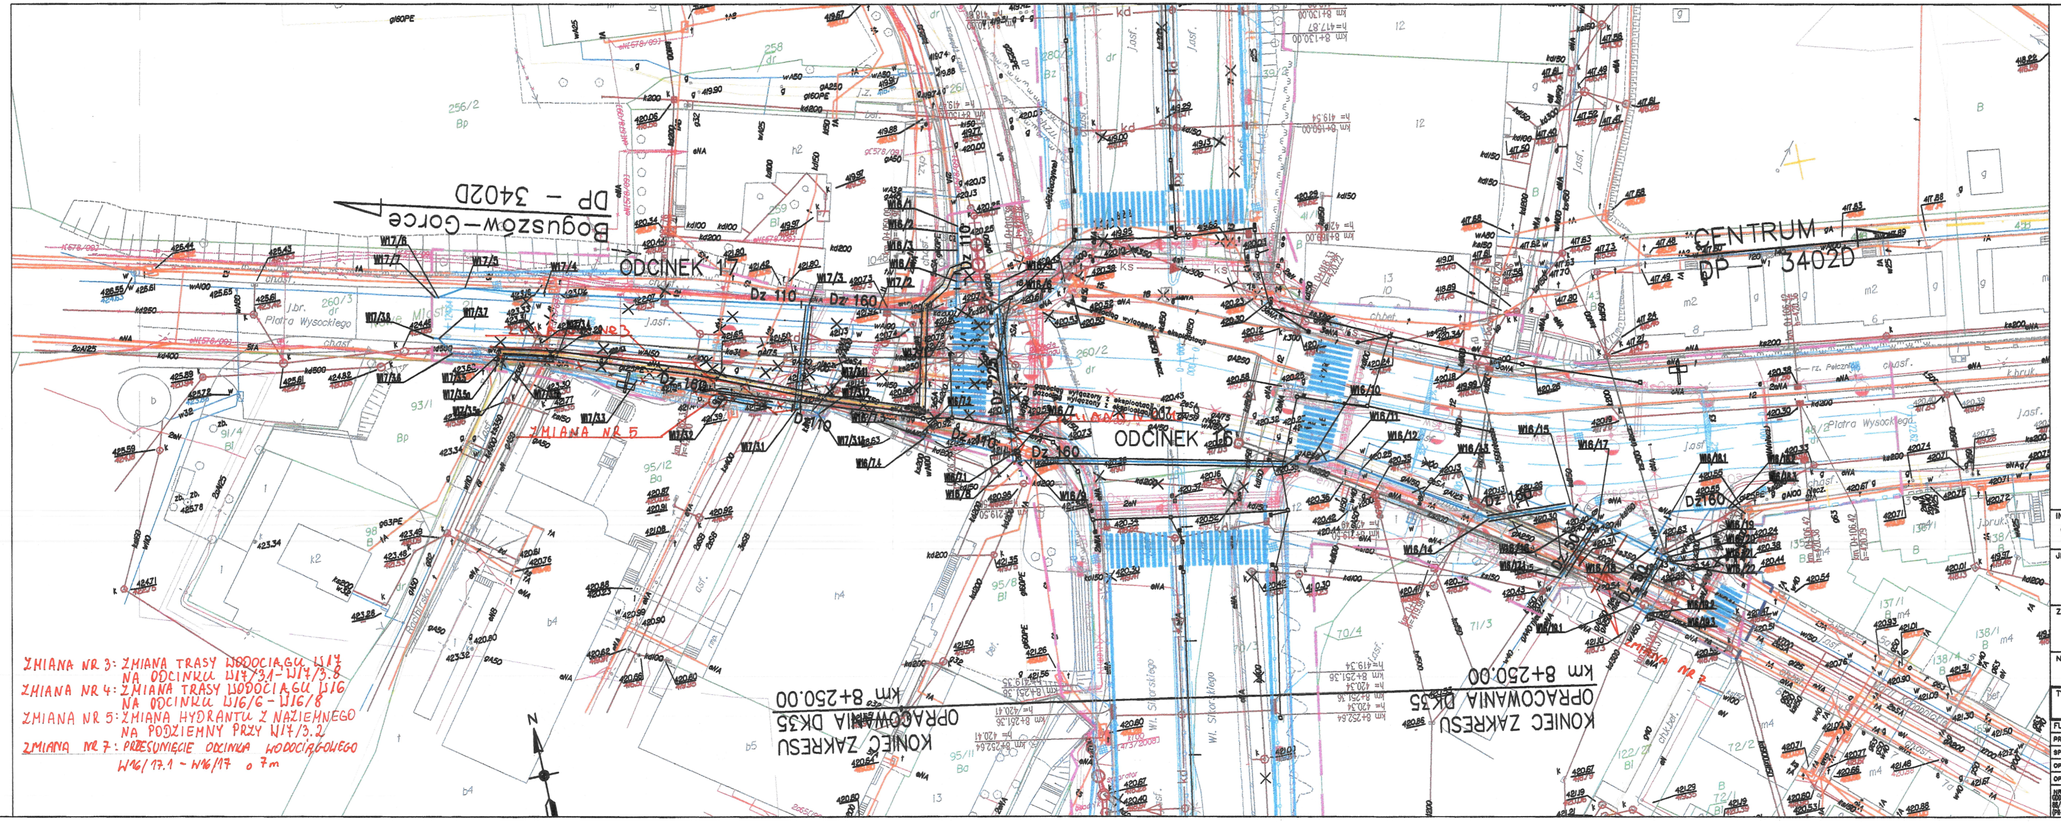



## LEGENDA:

- linia rozgraniczająca teren
- linia zasięgu robót
- granica działki
- numer działki

137/2

SIEĆ PROJEKTOWANA:

Branża wodociągowa
- sieć wodociągowa
- studnia z zaworem DN200
- Hydrant

Kanalizacja deszczowa
- kanalizacja deszczowa
- kanalizacja deszczowa DN/OD
- kanalizacja deszczowa tłoczna
- kanalizacja deszczowa do rozsączki
- studnia kontrolna
- studnia rewizyjna
- studnia z separator zatrzymuj. rozsączkowy
- studnia kontrolna
- studnia z separator zatrzymuj. rozsączkowy
- Hydrant

Branża telekomunikacyjna
- sieć TP SA
- sieć Telefonicznej
- sieć napowietrzna
- słupek telefoniczny
- Studnia

Branża gazowa
- sieć gazowa
- Studnia

Branża elektroenergetyczna
- kabel średniego napięcia
- kabel niskiego napięcia
- kabel średniego napięcia
- kabel niskiego napięcia
- przewody linii napowietrznej średniego napięcia
- przewody linii napowietrznej niskiego napięcia
- słupy linii napowietrznej
- słupek z sprzęgłem odcinkowym
- słupek telefoniczny
- Studnia

Kanalizacja rolnicza
- kanalizacja rolnicza
- studnia kontrolnego
- Studnia

Branża cieplnej
- sieć hydrofoniczna

- zbiornik retencyjny

- sieć rolnicza
- rowy melioracyjne
- Studnia
- rura ochronna

ZMIANA 3-C STANOWIĄ NIEISTOTNE ODSTĘPSTWA OD PROJEKTU BUDOWLANEGO I ZATWIERDZONEGO DECYZJĄ 2010

INSPEKTOR NADZORU
mgr inż. Tomasz Kuliński
upr. NBP/W-7/342/3/90/98
DOS/18/142/101

ZMIANA NR 7 STANOWI NIEISTOTNE ODSTĘPSTWO OD PROJEKTU BUDOWLANEGO I ZATWIERDZONEGO DECYZJĄ 2010

28

INWESTOR
GENERALNA DYREKCJA DRÓG KRAJOWYCH I AUTOSTRAD
53-139 WROCŁAW ul. Powstańców Śl. 186
GDDKiA

JEDNOSTKA PROJEKTOWA
TRAKT. sp. z o.o. sp. k.
40-159 Katowice, ul. Jesiotowa 15
tel: (0-32) 259-12-70, fax: (0-32) 259-70-61
trakt@trakt.pl

ZADANIE
Budowa obwodnicy m. Wałbrzych
w ciągu drogi krajowej nr 35
od km 2+350 do km 8+250

NAZWA OPRACOWANIA
PROJEKT BUDOWLANY
TOM VI CZĘŚĆ VI/4
DOKUMENTACJA POWYKONAWCZA

TYTUŁ RYSUNKU
PLAN SYTUACYJNY
ODCINEK 15, 17

| FUNKCJA | IMIĘ I NAZWISKO | BRANŻA/NUMER UPRAWNIEŃ | PODPIS |
|---|---|---|---|
| PROJEKTANT | inż. Barbara Talaga | wod-kan 833/82 | |
| SPRAWDZAJĄCY | mgr inż. Maria Hanak | wod-kan 641/94 | |
| OPRACOWAŁ | mgr inż. Katarzyna Mazur | | |
| OPRACOWAŁ | Małgorzata Dziabała | | |

| NR UMOWY (DGDK 0.06 02/PN/D/D-2/2000 (PN-002/06) | SKALA | DATA | STADIUM | BRANŻA | NR RYS. |
|---|---|---|---|---|---|
| | 1:500 | WRZESIEŃ 2010 | PB | wod-kan | 2.08 /N-4-W-01 |