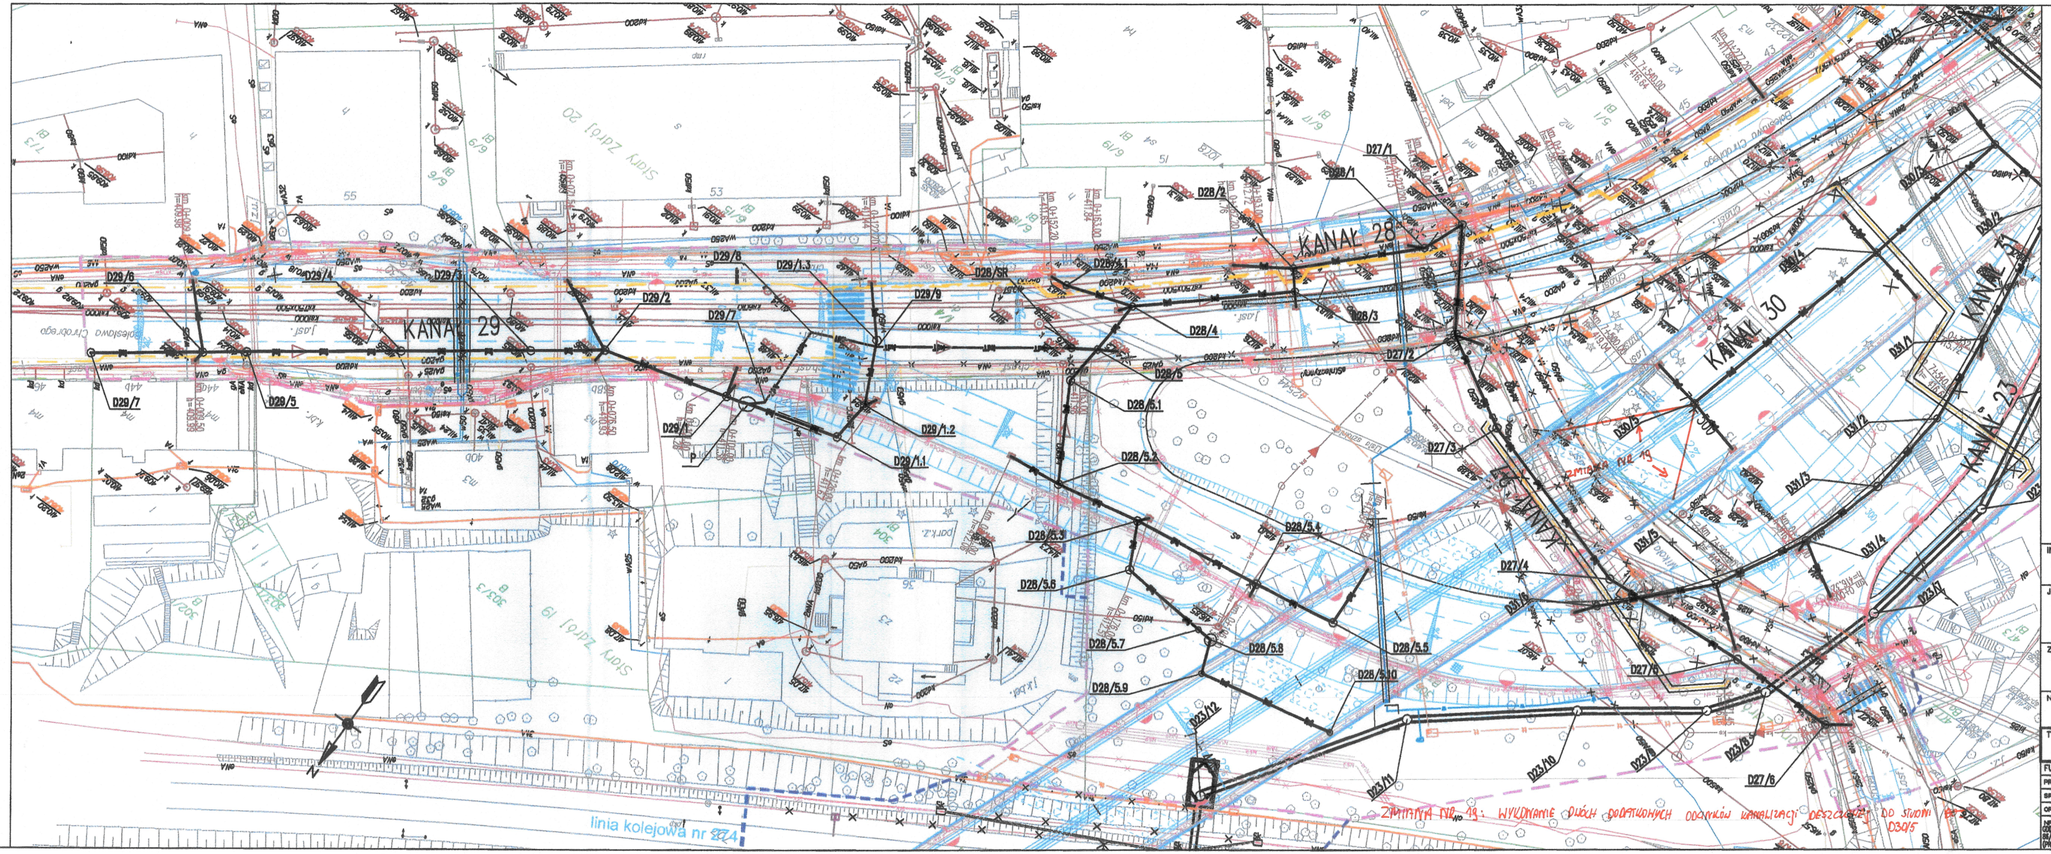

LEGENDA:

- linia rozgraniczająca teren
- linia zewnętrzna rejonu
- 137/2 – granica działki – numer działki

SIECI PROJEKTOWANE:

Kanalizacja deszczowa

- kd – kanalizacja deszczowa
- kdT – kanalizacja deszczowa DN/OD300
- kanalizacja deszczowa tłoczna
- kanalizacja deszczowa do renowacji
- studnia kanalizacyjna SD, SR
- SW – studnia wpadowa
- studnia kontrolna
- SK
- osadnik i separator substancji ropopochodnych
- osadnik i separator substancji ropopochodnych
- rhurociąg

Branża wodociągowa

- wodociągowa
- hydrant
- zasuwa
- studnia z zasuwą DN250
- rhurociąg

Branża telekomunikacyjna

- sieć TP S.A.
- sieć Diletej
- sieć napowietrzna
- słupek kablowy
- rhurociąg

Branża gazowa

- sieć gazowa
- rhurociąg

Branża elektroenergetyczna

- kablo-rhurociąg zasilania
- kablo-rhurociąg oświetlenia
- kablo-rhurociąg napięcia
- przewody linii napowietrznej niskiego napięcia
- przewody linii napowietrznej średniego napięcia
- słupy linii napowietrznej
- słup z oprawą oświetlenia
- słupek kablowy SK
- rhurociąg

Kanalizacja sanitarna

- kanalizacja sanitarna
- studnia kanalizacyjna
- rhurociąg

Branża hydrotechniczna

- KH
- sieć hydrotechniczna
- studnia rewizyjna
- sieć nawodnia rury melioracyjnej
- rhurociąg
- rzeka zatorowa

2 MIANA NR 19
STANOWI NIEISTOTNE ODSTĄPIENIE OD PROJEKTU BUDOWLANEGO ORAZ WARUNKU DECYZJI ZWRO

INWESTOR

GENERALNA DYREKCJA DRÓG KRAJOWYCH I AUTOSTRAD
53-139 WROCŁAW ul. Powstańców Śl. 186

GDDKiA

JEDNOSTKA PROJEKTOWA

TRAKT. Sp. z o.o. Sp.k.
40-159 Katowice, ul. Jesionowa 15
tel: (0-32) 258-13-70, fax: (0-32) 258-70-04
trakt@trakt.pl

ZADANIE

Budowa obwodnicy m. Wałbrzych
w ciągu drogi krajowej nr 35
od km 2+350 do km 8+250

NAZWA OPRACOWANIA

PROJEKT BUDOWLANO-WYKONAWCZY DOKUMENTACJA
TOM VI CZĘŚĆ VI

TYTUŁ RYSUNKU

PLAN SYTUACYJNY
KANAŁ 27, 28, 29

FUNKCJA	IMIE I NAZWISKO	BRANŻA/NUMER UPRAWNIEŃ	PODPIS
PROJEKTANT	inż. Barbara Talaga	wod-kan 833/82	
SPRAWDZAJĄCY	mgr inż. Maria Hanak	wod-kan 541/94	
OPRACOWAŁ	mgr inż. Katarzyna Mazur		

NR UMOWY	SKALA	DATA	STADIUM	BRANŻA	NR RYS.
02/06/D/00 DP/PA/D-2/2009 (PN-SBB/09)	1:500	WRZESIEŃ 2010	PB	wod-kan	2.13 /VI-1-KD-01