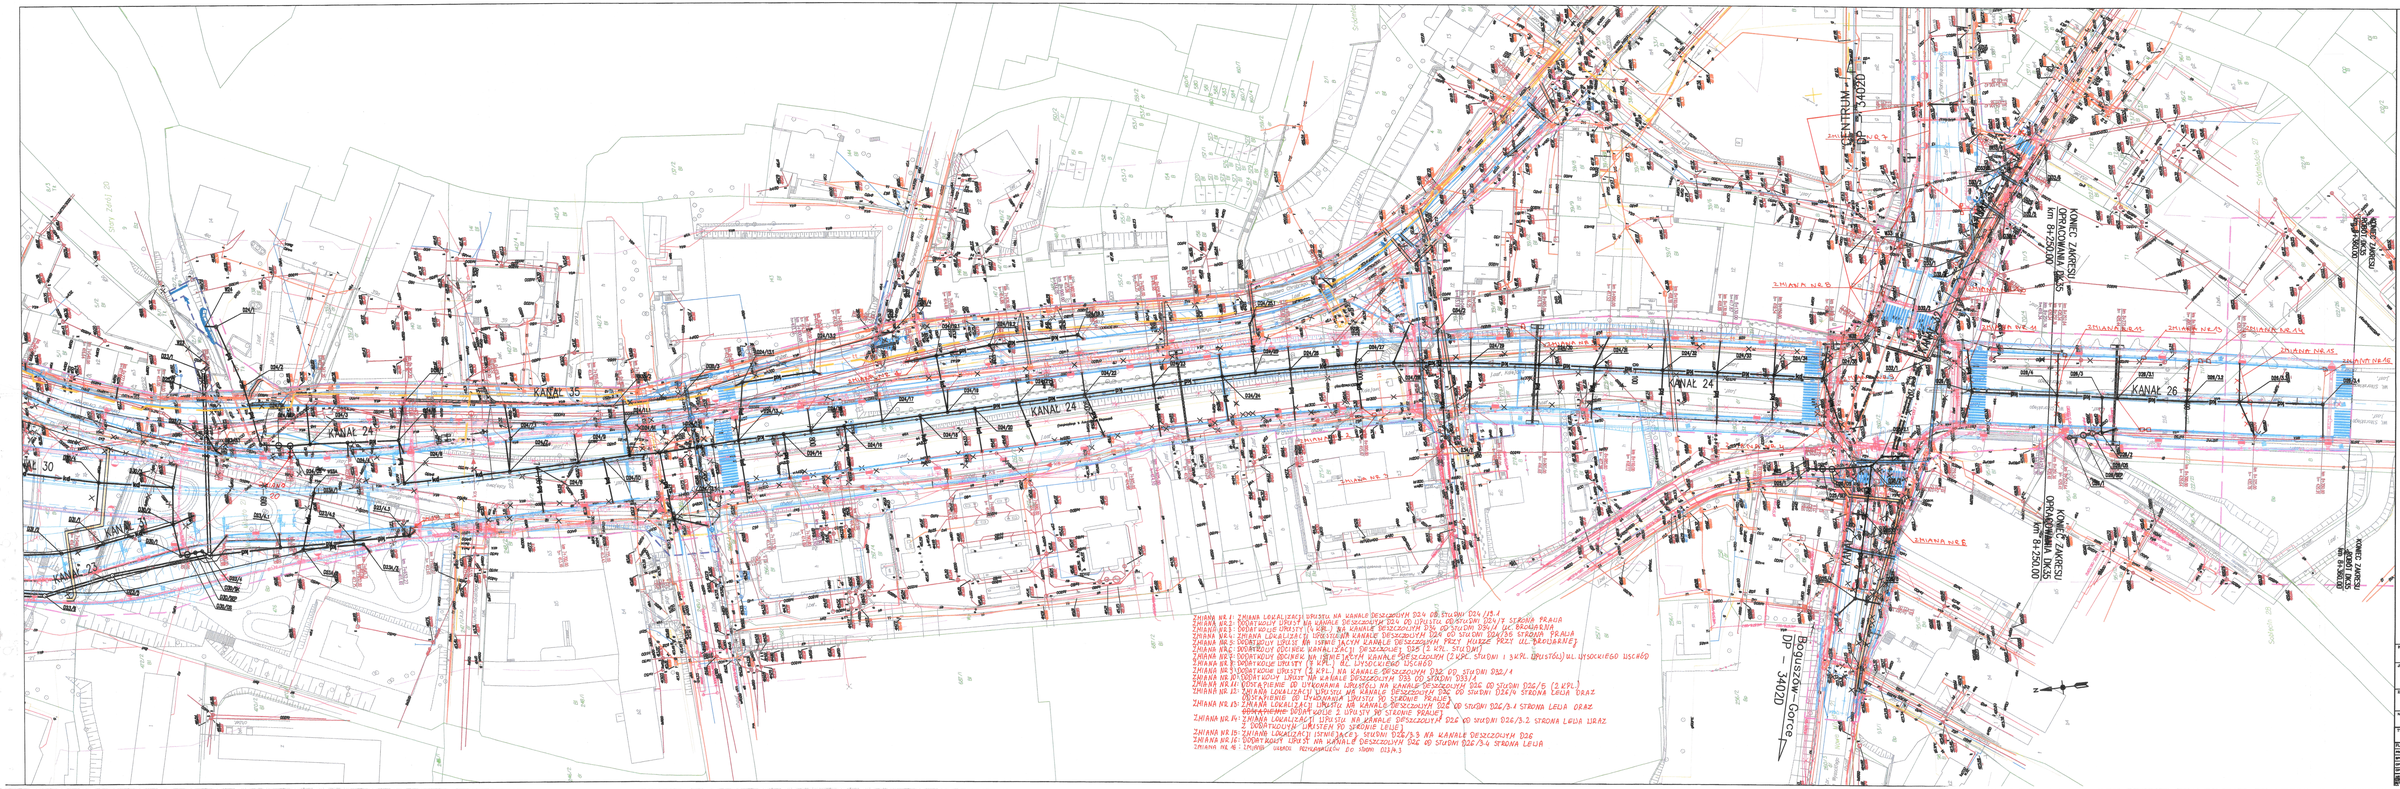

KONIEC ZAKRESU ROBÓT DK35 km 8+360.00
KONIEC ZAKRESU OPRACOWANIA DK35 km 8+250.00
CENTRUM DP - 3402D
Boguszów-Gorce DP - 3402D
KANAŁ 26
KANAŁ 24
KANAŁ 25
KANAŁ 35
KANAŁ 30
KANAŁ 23
KANAŁ 31
ZMIANA NR 2
ZMIANA NR 3
ZMIANA NR 4
ZMIANA NR 6
ZMIANA NR 7
ZMIANA NR 8
ZMIANA NR 11
ZMIANA NR 12
ZMIANA NR 13
ZMIANA NR 14
ZMIANA NR 15
ZMIANA NR 16
ZMIANA NR 20
Wł. Sikorskiego
Czerwonego Krzyża
Ludwika Solskiego
Stary Zdrój 20
Śródmieście 27
Sobięcin 28
Nowe Miasto 21
N

ZMIANA NR 1: ZMIANA LOKALIZACJI WPUSTU NA KANALE DESZCZOWYM D24 OD STUDNI D24/19.1
ZMIANA NR 2: DODATKOWY WPUST NA KANALE DESZCZOWYM D24 OD WPUSTU OD STUDNI D24/7 STRONA PRAWA
ZMIANA NR 3: DODATKOWE WPUSTY (4 KPL.) NA KANALE DESZCZOWYM D34 OD STUDNI D34/1 UL. BROWARNA
ZMIANA NR 4: ZMIANA LOKALIZACJI WPUSTU NA KANALE DESZCZOWYM D24 OD STUDNI D24/35 STRONA PRAWA
ZMIANA NR 5: DODATKOWY WPUST NA ISTNIEJĄCYM KANALE DESZCZOWYM PRZY MURZE PRZY UL. BROWARNEJ
ZMIANA NR 6: DODATKOWY ODCINEK KANALIZACJI DESZCZOWEJ D25 (2 KPL. STUDNI)
ZMIANA NR 7: DODATKOWY ODCINEK NA ISTNIEJĄCYM KANALE DESZCZOWYM (2 KPL. STUDNI I 3 KPL. WPUSTÓW) UL. WYSOCKIEGO WSCHÓD
ZMIANA NR 8: DODATKOWE WPUSTY (7 KPL.) UL. WYSOCKIEGO WSCHÓD
ZMIANA NR 9: DODATKOWE WPUSTY (2 KPL.) NA KANALE DESZCZOWYM D32 OD STUDNI D32/1
ZMIANA NR 10: DODATKOWY WPUST NA KANALE DESZCZOWYM D33 OD STUDNI D33/1
ZMIANA NR 11: ODSTĄPIENIE OD WYKONANIA WPUSTÓW NA KANALE DESZCZOWYM D26 OD STUDNI D26/5 (2 KPL.)
ZMIANA NR 12: ZMIANA LOKALIZACJI WPUSTU NA KANALE DESZCZOWYM D26 OD STUDNI D26/4 STRONA LEWA ORAZ ODSTĄPIENIE OD WYKONANIA WPUSTU PO STRONIE PRAWEJ
ZMIANA NR 13: ZMIANA LOKALIZACJI WPUSTU NA KANALE DESZCZOWYM D26 OD STUDNI D26/3.1 STRONA LEWA ORAZ ~~ODSTĄPIENIE~~ DODATKOWE 2 WPUSTY PO STRONIE PRAWEJ
ZMIANA NR 14: ZMIANA LOKALIZACJI WPUSTU NA KANALE DESZCZOWYM D26 OD STUDNI D26/3.2 STRONA LEWA WRAZ Z DODATKOWYM WPUSTEM PO STRONIE LEWEJ
ZMIANA NR 15: ZMIANA LOKALIZACJI ISTNIEJĄCEJ STUDNI D26/3.3 NA KANALE DESZCZOWYM D26
ZMIANA NR 16: DODATKOWY WPUST NA KANALE DESZCZOWYM D26 OD STUDNI D26/3.4 STRONA LEWA
ZMIANA NR 18: ZMIANA UKŁADU PRZYKANALIKÓW DO STUDNI D23/4.3

ZMIANA 18 STANOWI NIEISTOTNE ODSTĄPIENIE OD PROJEKTU BUDOWLANEGO I WARUNKÓW DECYZJI ZRID

ZMIANA 20 REZYGNACJA Z WPUSTU ORAZ PRZYKANALIKA OD STUDNI D24/03

ZMIANY 1-16 STANOWIĄ NIEISTOTNE ODSTĄPIENIE OD PROJEKTU BUDOWLANEGO I WARUNKÓW DECYZJI ZRID

mgr inż. Włodzimierz Lewowski
Uprawnienia budowlane do projektowania i kierowania robotami budowlanymi bez ograniczeń
Nr ewidencyjny 228/02/DUW
Sędzisław 50, 58-410 Marciszów

mgr inż. Włodzimierz Lewowski
Uprawnienia budowlane do projektowania i kierowania robotami budowlanymi bez ograniczeń
Nr ewidencyjny 228/02/DUW
Sędzisław 50, 58-410 Marciszów

INSPEKTOR NADZORU
mgr inż. Tomasz Kuliński
upr. NBGP.V-7342/3/90/98
DOŚ/IS/1421/01

LEGENDA:

- linia rozgraniczająca teren
- linia czasowego zajęcia
- granica działki
- 137/2 – numer działki

SIECI PROJEKTOWANE:

Kanalizacja deszczowa
- kd – kanalizacja deszczowa
- kanalizacja deszczowa DN700
- kdT – kanalizacja deszczowa tłoczna
- kanalizacja deszczowa do renowacji
- ○ – studnia kanalizacyjna
- SW – studnia wpadowa
- OS SEP – osadnik i separator substancji ropopochodnych
- SK – studnia kontrolna
- osadnik i separator substancji ropopochodnych
- ✕ – likwidacja

Branża wodociągowa
- sieć wodociągowa
- hydrant
- zasuwa
- studnia z zasuwą DN150
- ✕ – likwidacja

Branża teletechniczna
- tt – sieć TP S.A.
- td – sieć Dialog
- ttn – sieci napowietrzne
- studnia kablowa
- złącze kablowe
- likwidacja

Branża gazowa
- g – sieć gazowa
- ✕ – likwidacja

Branża elektroenergetyczna
- esN – kable średniego napięcia
- eOsw – kable obwodów oświetlenia
- enN – kable niskiego napięcia
- LnN – przewody linii napowietrznej niskiego napięcia
- LsN – przewody linii napowietrznej średniego napięcia
- słup z oprawą oświetlenia
- ○ – słupy linii napowietrznej
- złącze kablowe nN
- likwidacja

Kanalizacja sanitarna
- ks – kanalizacja sanitarna
- ○ – studnia kanalizacyjna
- ✕ – likwidacja

Branża hydrologiczna
- KH – sieć hydrotechniczna
- zbiornik retencyjny
- cieki naturalne rowy melioracyjne
- ✕ – likwidacja
- rura ochronna

— 11 36

INWESTOR
GENERALNA DYREKCJA DRÓG KRAJOWYCH I AUTOSTRAD
53-139 WROCŁAW ul. Powstańców Śl. 186
GDDKiA

JEDNOSTKA PROJEKTOWA
TRAKT sp. z o.o. sp.k.
40-159 Katowice, ul. Jesionowa 15
tel: (0-32) 220-12-70, fax: (0-32) 220-70-04
trakt@trakt.pl

ZADANIE
Budowa obwodnicy m. Wałbrzych
w ciągu drogi krajowej nr 35
od km 2+350 do km 8+250

NAZWA OPRACOWANIA
PROJEKT BUDOWLANY DOKUMENTACJA POWYKONAWCZA
TOM VI CZĘŚĆ VI/1

TYTUŁ RYSUNKU
PLAN SYTUACYJNY
KANAŁ 24, 25, 26, 32, 33, 34, 35

FUNKCJA	IMIĘ I NAZWISKO	BRANŻA/NUMER UPRAWNIEŃ	PODPIS
PROJEKTANT	Inż. Barbara Talaga	wod-kan 833/82	
SPRAWDZAJĄCY	mgr inż. Maria Hanak	wod-kan 541/94	
OPRACOWAŁ	mgr inż. Katarzyna Mazur		
OPRACOWAŁ	Małgorzata Dziabała		

NR UMOWY	SKALA	DATA	STADIUM	BRANŻA	NR RYS.
GDDKiA O/WR 86/PN/U/R-2/2009	1:500	WRZESIEŃ	PB	wod-kan	2.14 /VI-1-KD-01