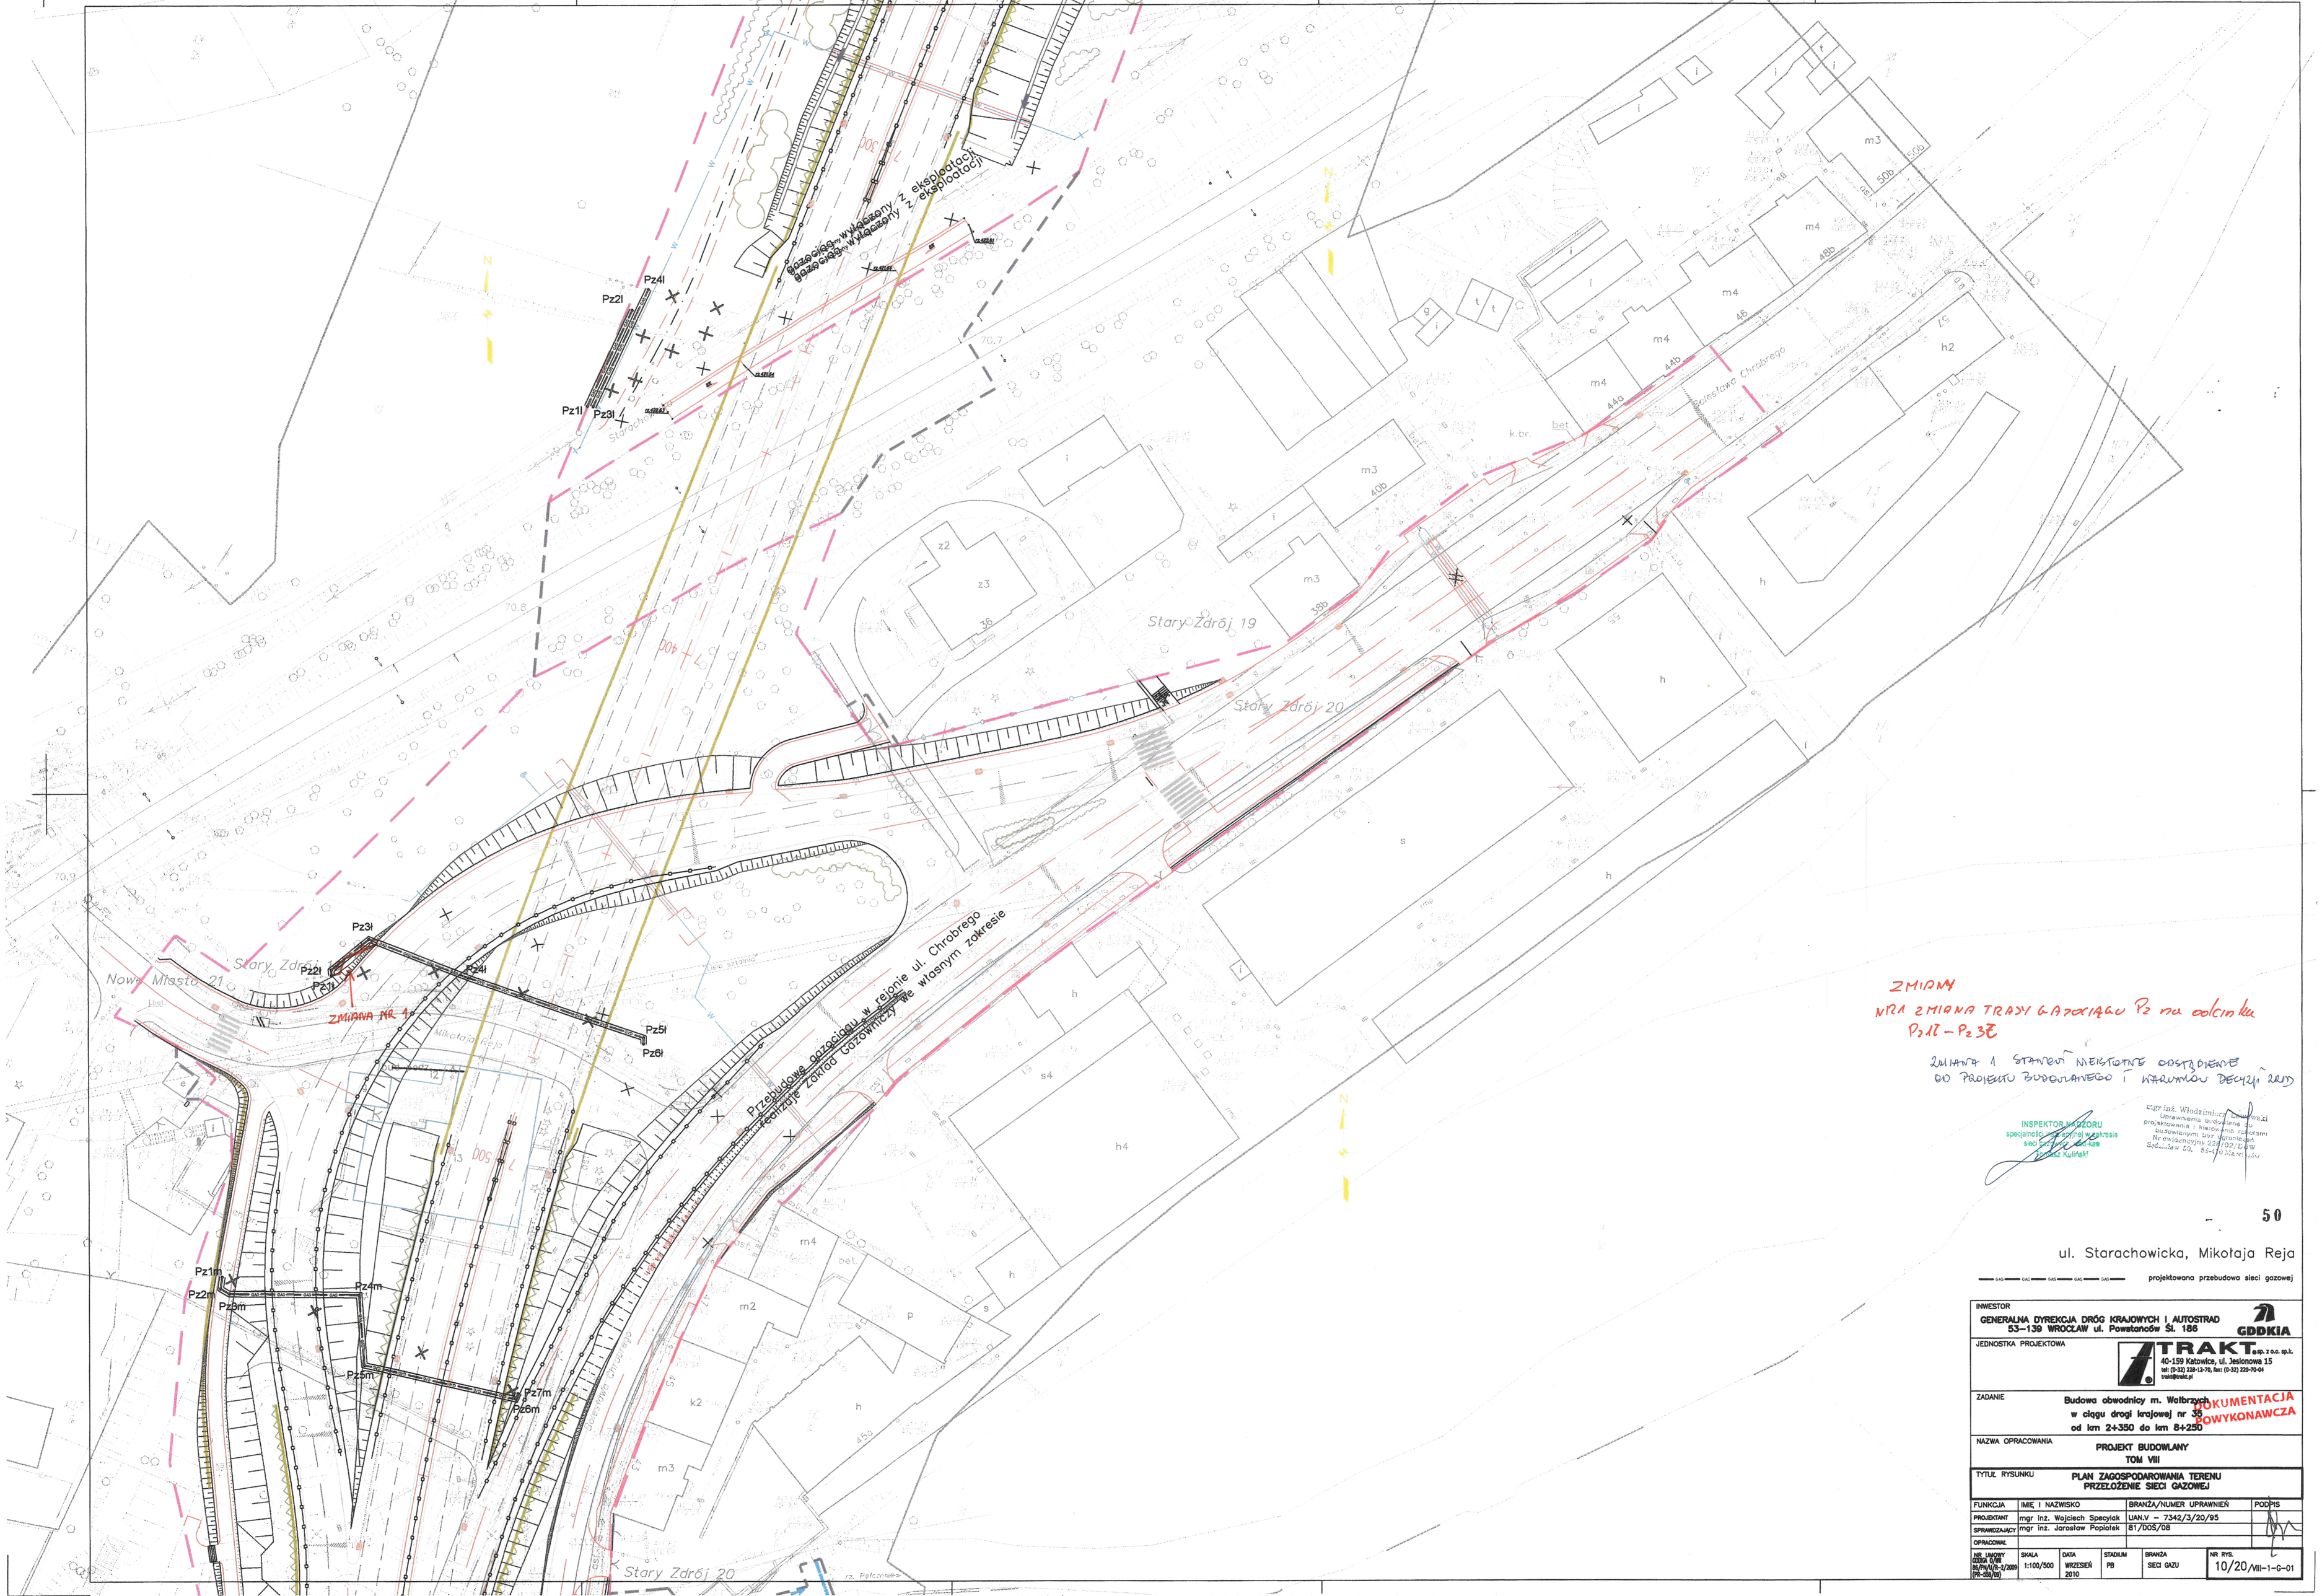

ZMIANY

NR 1 ZMIANA TRASY GAZOCIĄGU Pz na odcinku Pz1l – Pz3l

ZMIANA 1 STANOWI NIEISTOTNE ODSTĘPSTWO DO PROJEKTU BUDOWLANEGO I WYMAGAŁA DECYZJI ZRID

INSPEKTOR NADZORU
specjalność instalacyjna w zakresie sieci gazowych
mgr inż. Zbigniew Kułak

mgr inż. Włodzimierz [illegible]
Uprawnienia budowlane do projektowania i kierowania robotami budowlanymi bez ograniczeń
Nr ewidencyjny 223/92/Łódź
Sędziszów Dn. 5.04.2010 r.

50

ul. Starachowicka, Mikołaja Reja

projektowana przebudowa sieci gazowej

INWESTOR	GENERALNA DYREKCJA DRÓG KRAJOWYCH I AUTOSTRAD 53–139 WROCŁAW ul. Powstańców Śl. 186 — GDDKiA
JEDNOSTKA PROJEKTOWA	TRAKT. sp. z o.o. sp.k. 40-139 Katowice, ul. Jesionowa 15 tel: (0-32) 258-12-70, fax: (0-32) 258-70-04 trakt@trakt.pl
ZADANIE	Budowa obwodnicy m. Wałbrzych w ciągu drogi krajowej nr 35 od km 2+350 do km 8+250 — DOKUMENTACJA POWYKONAWCZA
NAZWA OPRACOWANIA	PROJEKT BUDOWLANY TOM VIII
TYTUŁ RYSUNKU	PLAN ZAGOSPODAROWANIA TERENU PRZEŁOŻENIE SIECI GAZOWEJ

FUNKCJA	IMIĘ I NAZWISKO	BRANŻA/NUMER UPRAWNIEŃ	PODPIS
PROJEKTANT	mgr inż. Wojciech Specyjak	UAN.V – 7342/3/20/95	
SPRAWDZAJĄCY	mgr inż. Jarosław Popiołek	81/DOS/08	
OPRACOWAŁ			

NR UMOWY	SKALA	DATA	STADIUM	BRANŻA	NR RYS.
GDDKiA O/WB 86/PN/U/B-2/2009 (PR-350/08)	1:100/500	WRZESIEŃ 2010	PB	SIECI GAZU	10/20/VIII-1-C-01