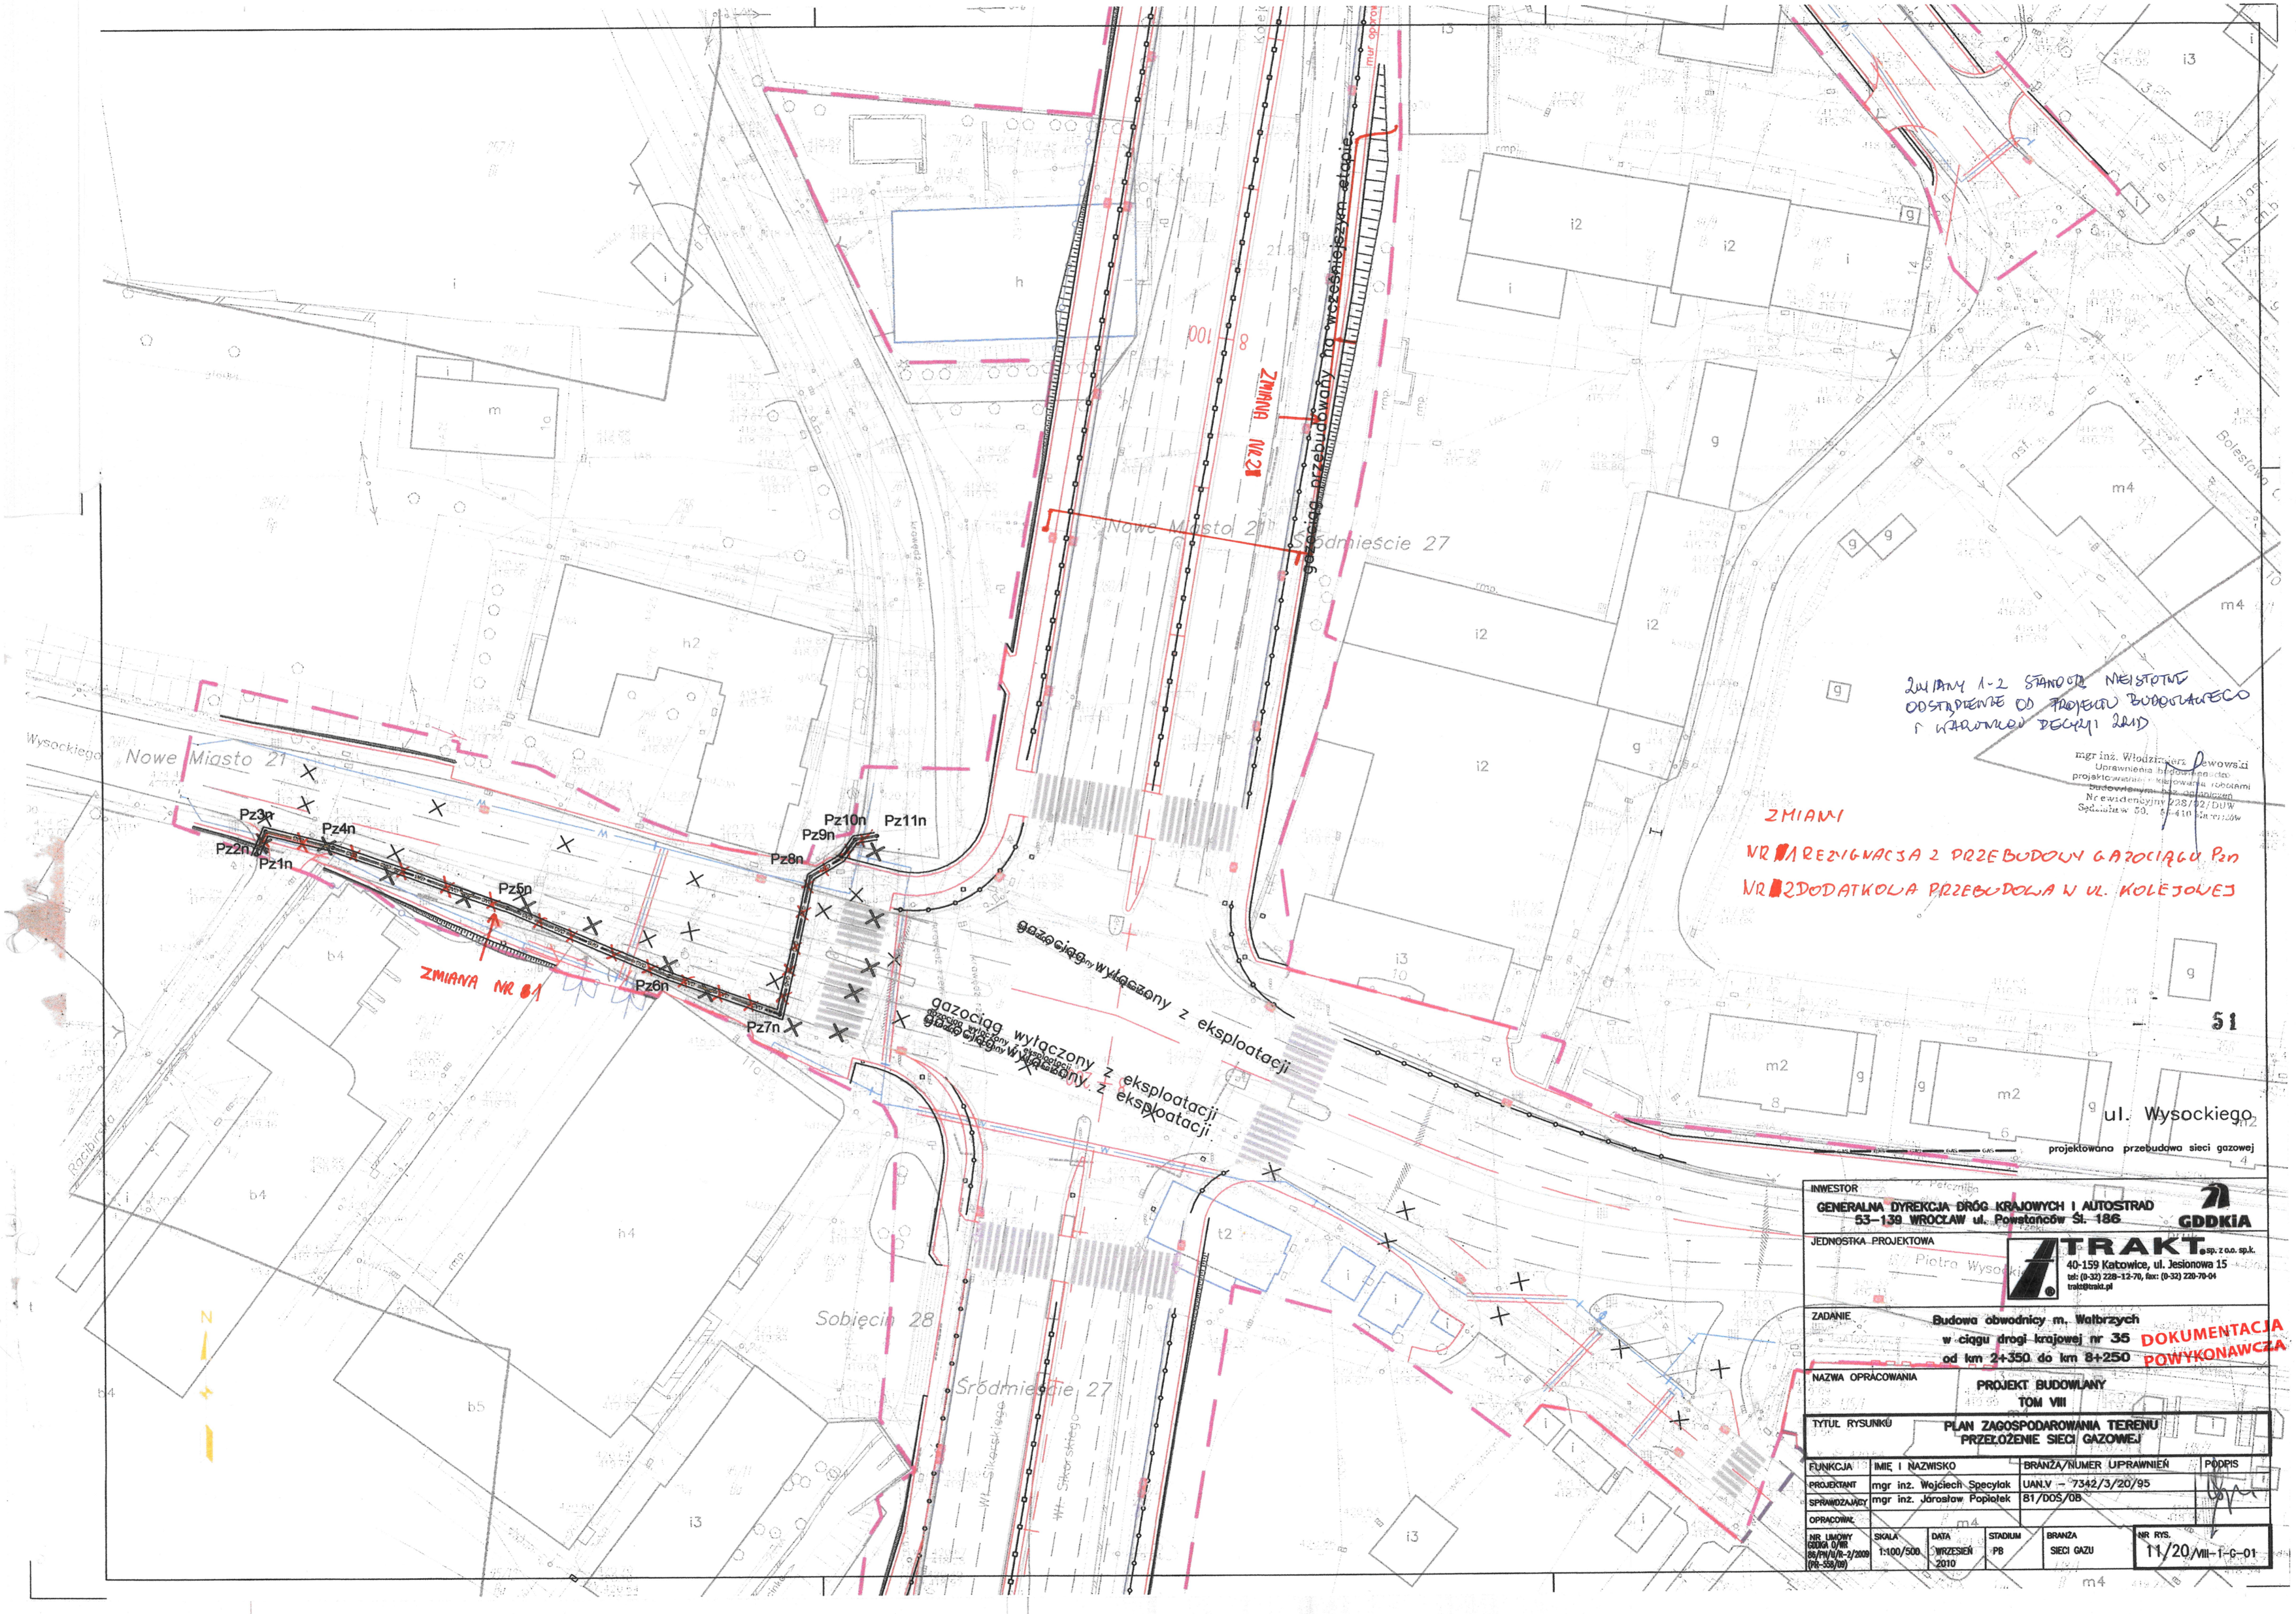

INWESTOR
GENERALNA DYREKCJA DRÓG KRAJOWYCH I AUTOSTRAD
53-139 WROCŁAW ul. Powstańców Śl. 186
GDDKiA

JEDNOSTKA PROJEKTOWA
TRAKT sp. z o.o. sp.k.
40-159 Katowice, ul. Jesionowa 15
tel: (0-32) 228-12-70, fax: (0-32) 220-70-04
trakt@trakt.pl

ZADANIE
Budowa obwodnicy m. Wałbrzych
w ciągu drogi krajowej nr 35
od km 2+350 do km 8+250
DOKUMENTACJA POWYKONAWCZA

NAZWA OPRACOWANIA
PROJEKT BUDOWLANY
TOM VIII

TYTUŁ RYSUNKU
PLAN ZAGOSPODAROWANIA TERENU
PRZEŁOŻENIE SIECI GAZOWEJ

FUNKCJA	IMIĘ I NAZWISKO	BRANŻA/NUMER UPRAWNIEŃ	PODPIS
PROJEKTANT	mgr inż. Wojciech Specyłak	UAN.V – 7342/3/20/95	
SPRAWDZAJĄCY	mgr inż. Jarosław Popiołek	81/DOS/08	
OPRACOWAŁ			

NR UMOWY GDDKiA O/Rb	SKALA	DATA	STADIUM	BRANŻA	NR RYS.
08/PN/II/R-2/2009 (PR-358/09)	1:100/500	WRZESIEŃ 2010	PB	SIECI GAZU	11/20/VIII-T-G-01