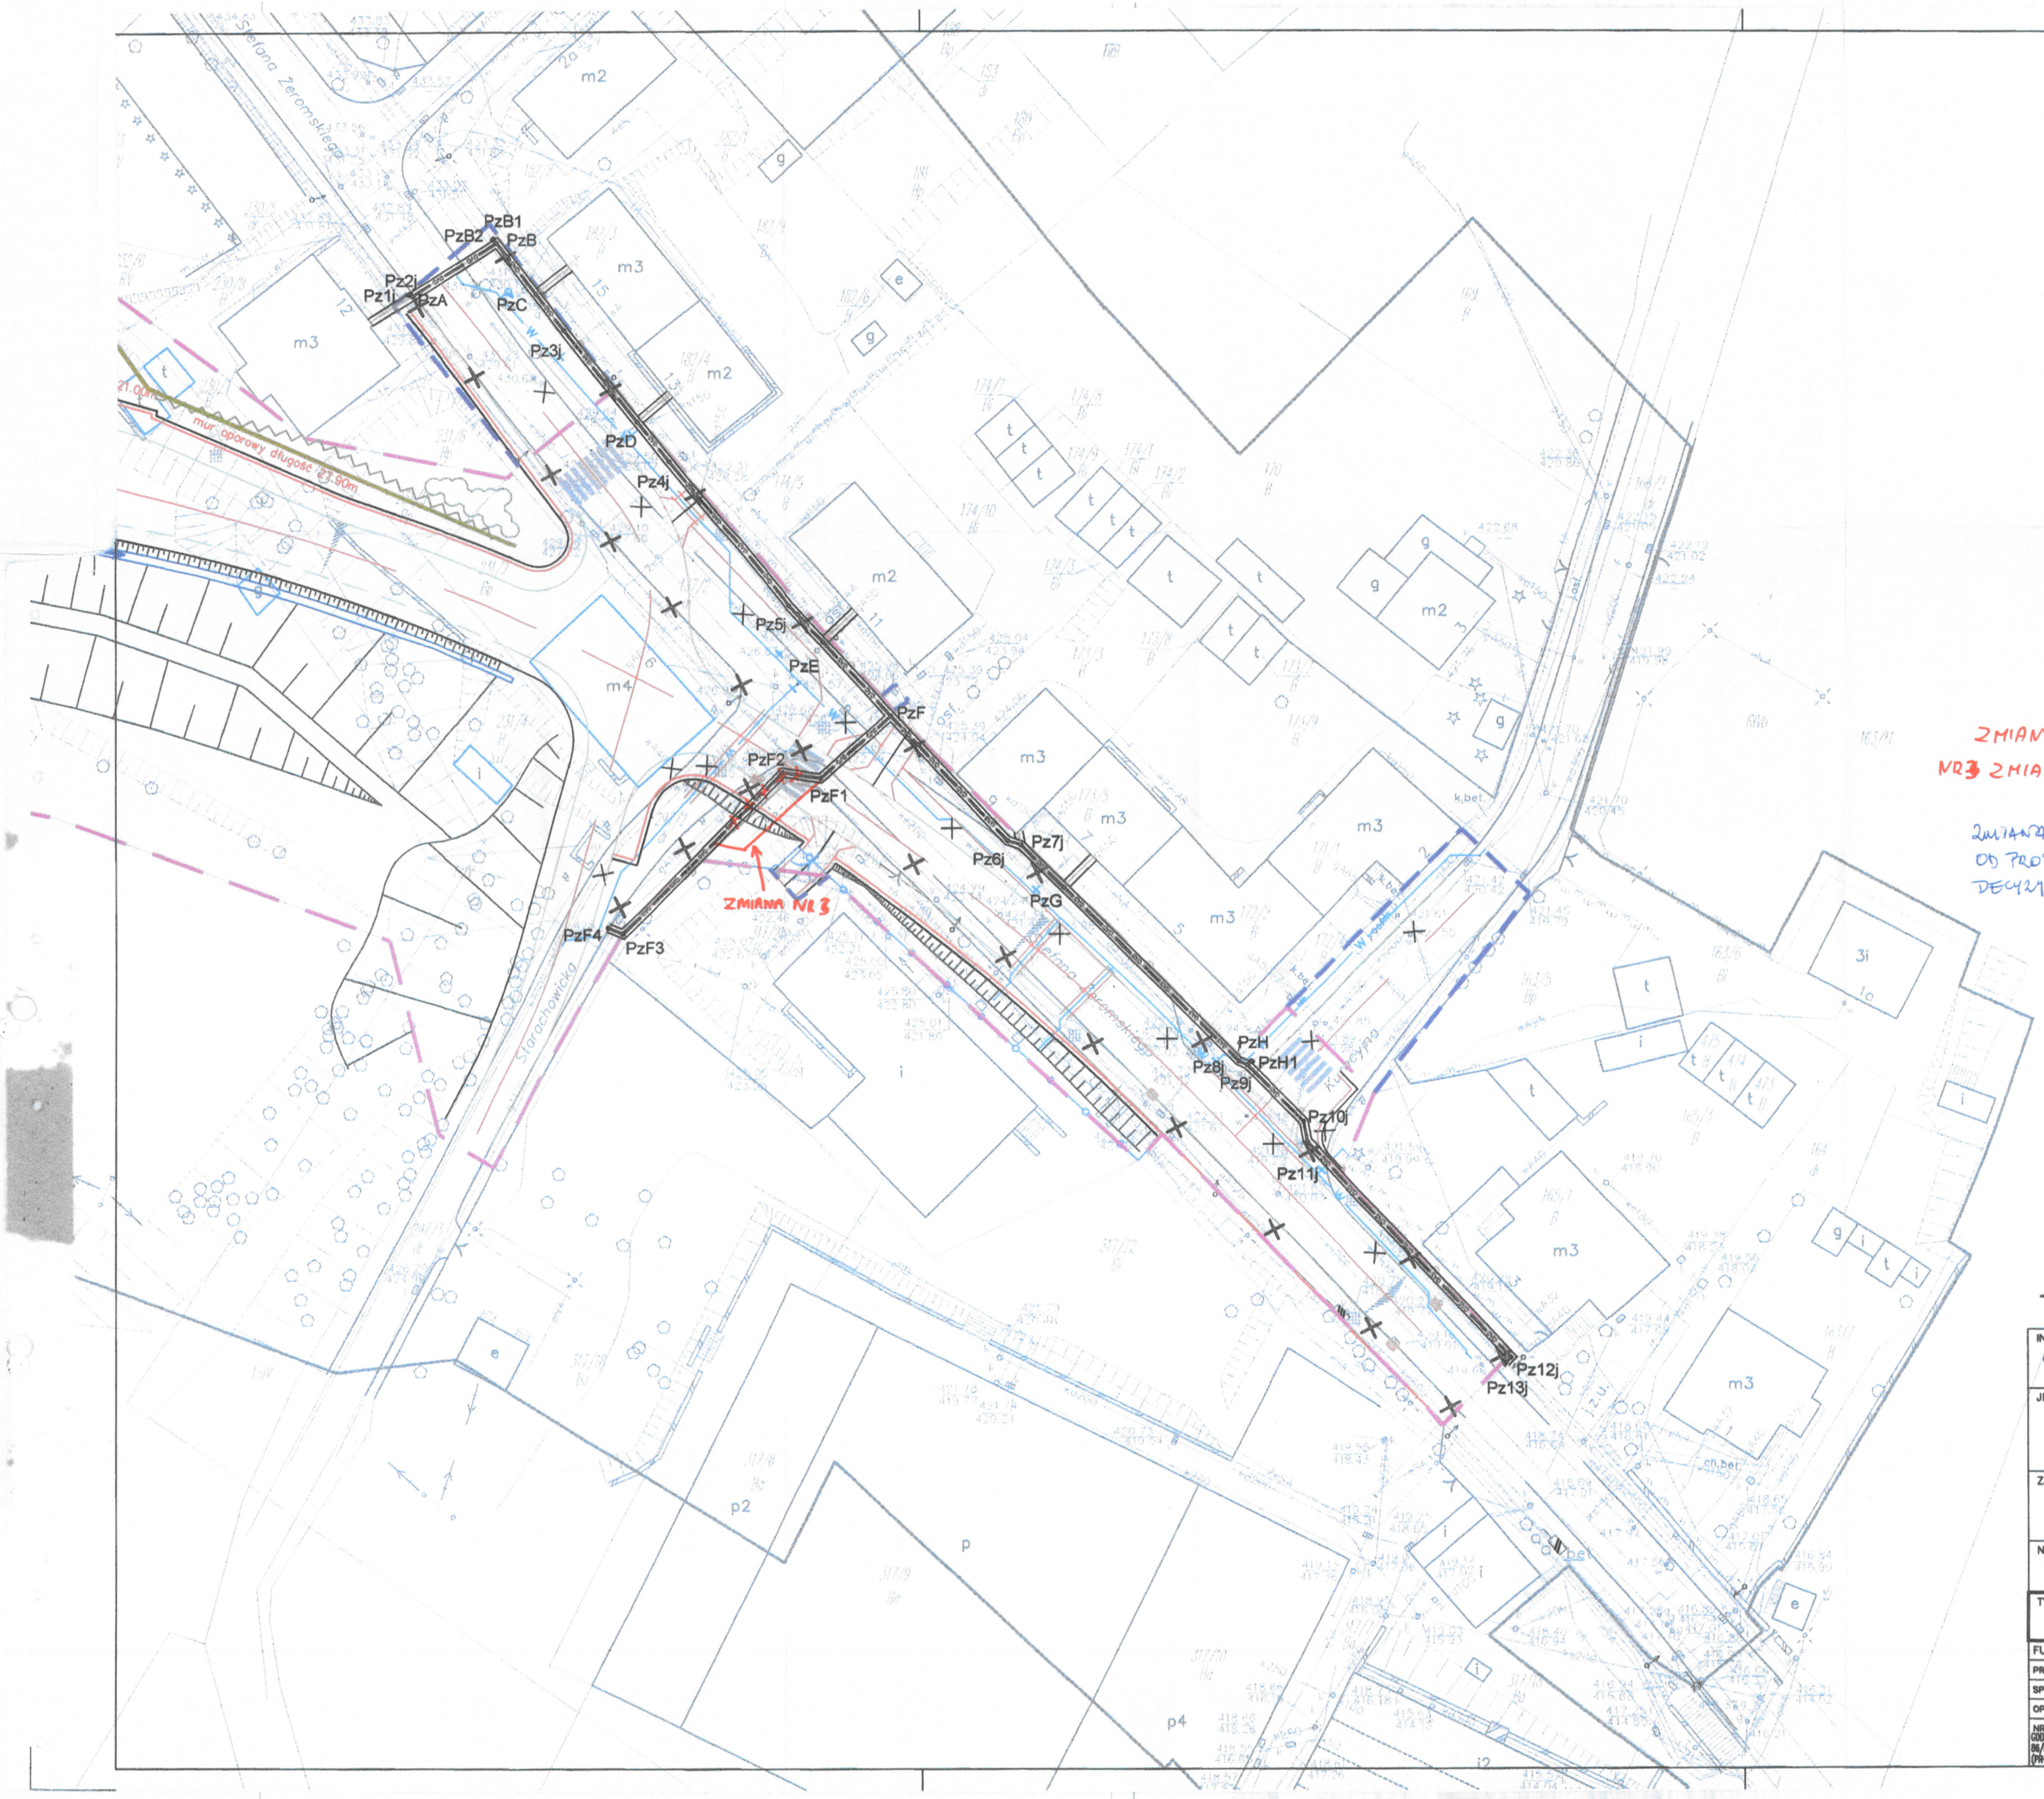

ZMIANY:

NR 3 ZMIANA TRASY GAZOCIĄGU P3F NA ODCINKU P3F1 – P3F3

ZMIANA 3 STANOWI NIEISTOTNE ODSTĄPIENIE OD PROJEKTU BUDOWLANEGO I WARUNKÓW DECYZJI 2010

INSPEKTOR NADZORU
specjalności inżynieryjno-budowlanej w zakresie sieci i instalacji gazowych
Tomasz Kuliński

Egzmin Wojewódzki Lawrowicz
Uprawnienia do projektowania i kierowania robotami budowlanymi bez ograniczeń
Nr ewidencyjny 228/02/DOW
Sadowska 20, 58-310 Marciszów

48

ul. Żeromskiego

GAS GAS GAS GAS GAS projektowana przebudowa sieci gazowej

INWESTOR	GENERALNA DYREKCJA DRÓG KRAJOWYCH I AUTOSTRAD 53–139 WROCŁAW ul. Powstańców Śl. 186 GDDKiA
JEDNOSTKA PROJEKTOWA	TRAKT sp. z o.o. sp.k. 40-159 Katowice, ul. Jesionowa 15 tel: (0-32) 228-12-70, fax: (0-32) 220-70-04 trakt@trakt.pl
ZADANIE	Budowa obwodnicy m. Wałbrzych w ciągu drogi krajowej nr 35 od km 2+350 do km 8+250 DOKUMENTACJA POWYKONAWCZA
NAZWA OPRACOWANIA	PROJEKT BUDOWLANY TOM VIII
TYTUŁ RYSUNKU	PLAN ZAGOSPODAROWANIA TERENU PRZEŁOŻENIE SIECI GAZOWEJ

FUNKCJA	IMIĘ I NAZWISKO	BRANŻA/NUMER UPRAWNIEŃ	PODPIS
PROJEKTANT	mgr inż. Wojciech Specylak	UAN.V – 7342/3/20/95	
SPRAWDZAJĄCY	mgr inż. Jarosław Popiołek	B1/DOŚ/08	
OPRACOWAŁ			

NR UMOWY GDDKiA O/Wł	SKALA	DATA	STADIUM	BRANŻA	NR RYS.
86/PN/0/D-3/2009 (PN-555/09)	1:100/500	WRZESIEŃ 2010	PB	SIECI GAZU	8/20/VIII-1-G-01